

المخططات المعمارية
As-Built Drawings
المدرسة الابتدائية


المملكة العربية السعودية



وزارة التربية والتعليم
MINISTRY OF EDUCATION

وكالة الوزارة للمباني

مشروع مجمع النويعة التعليمي للبنات

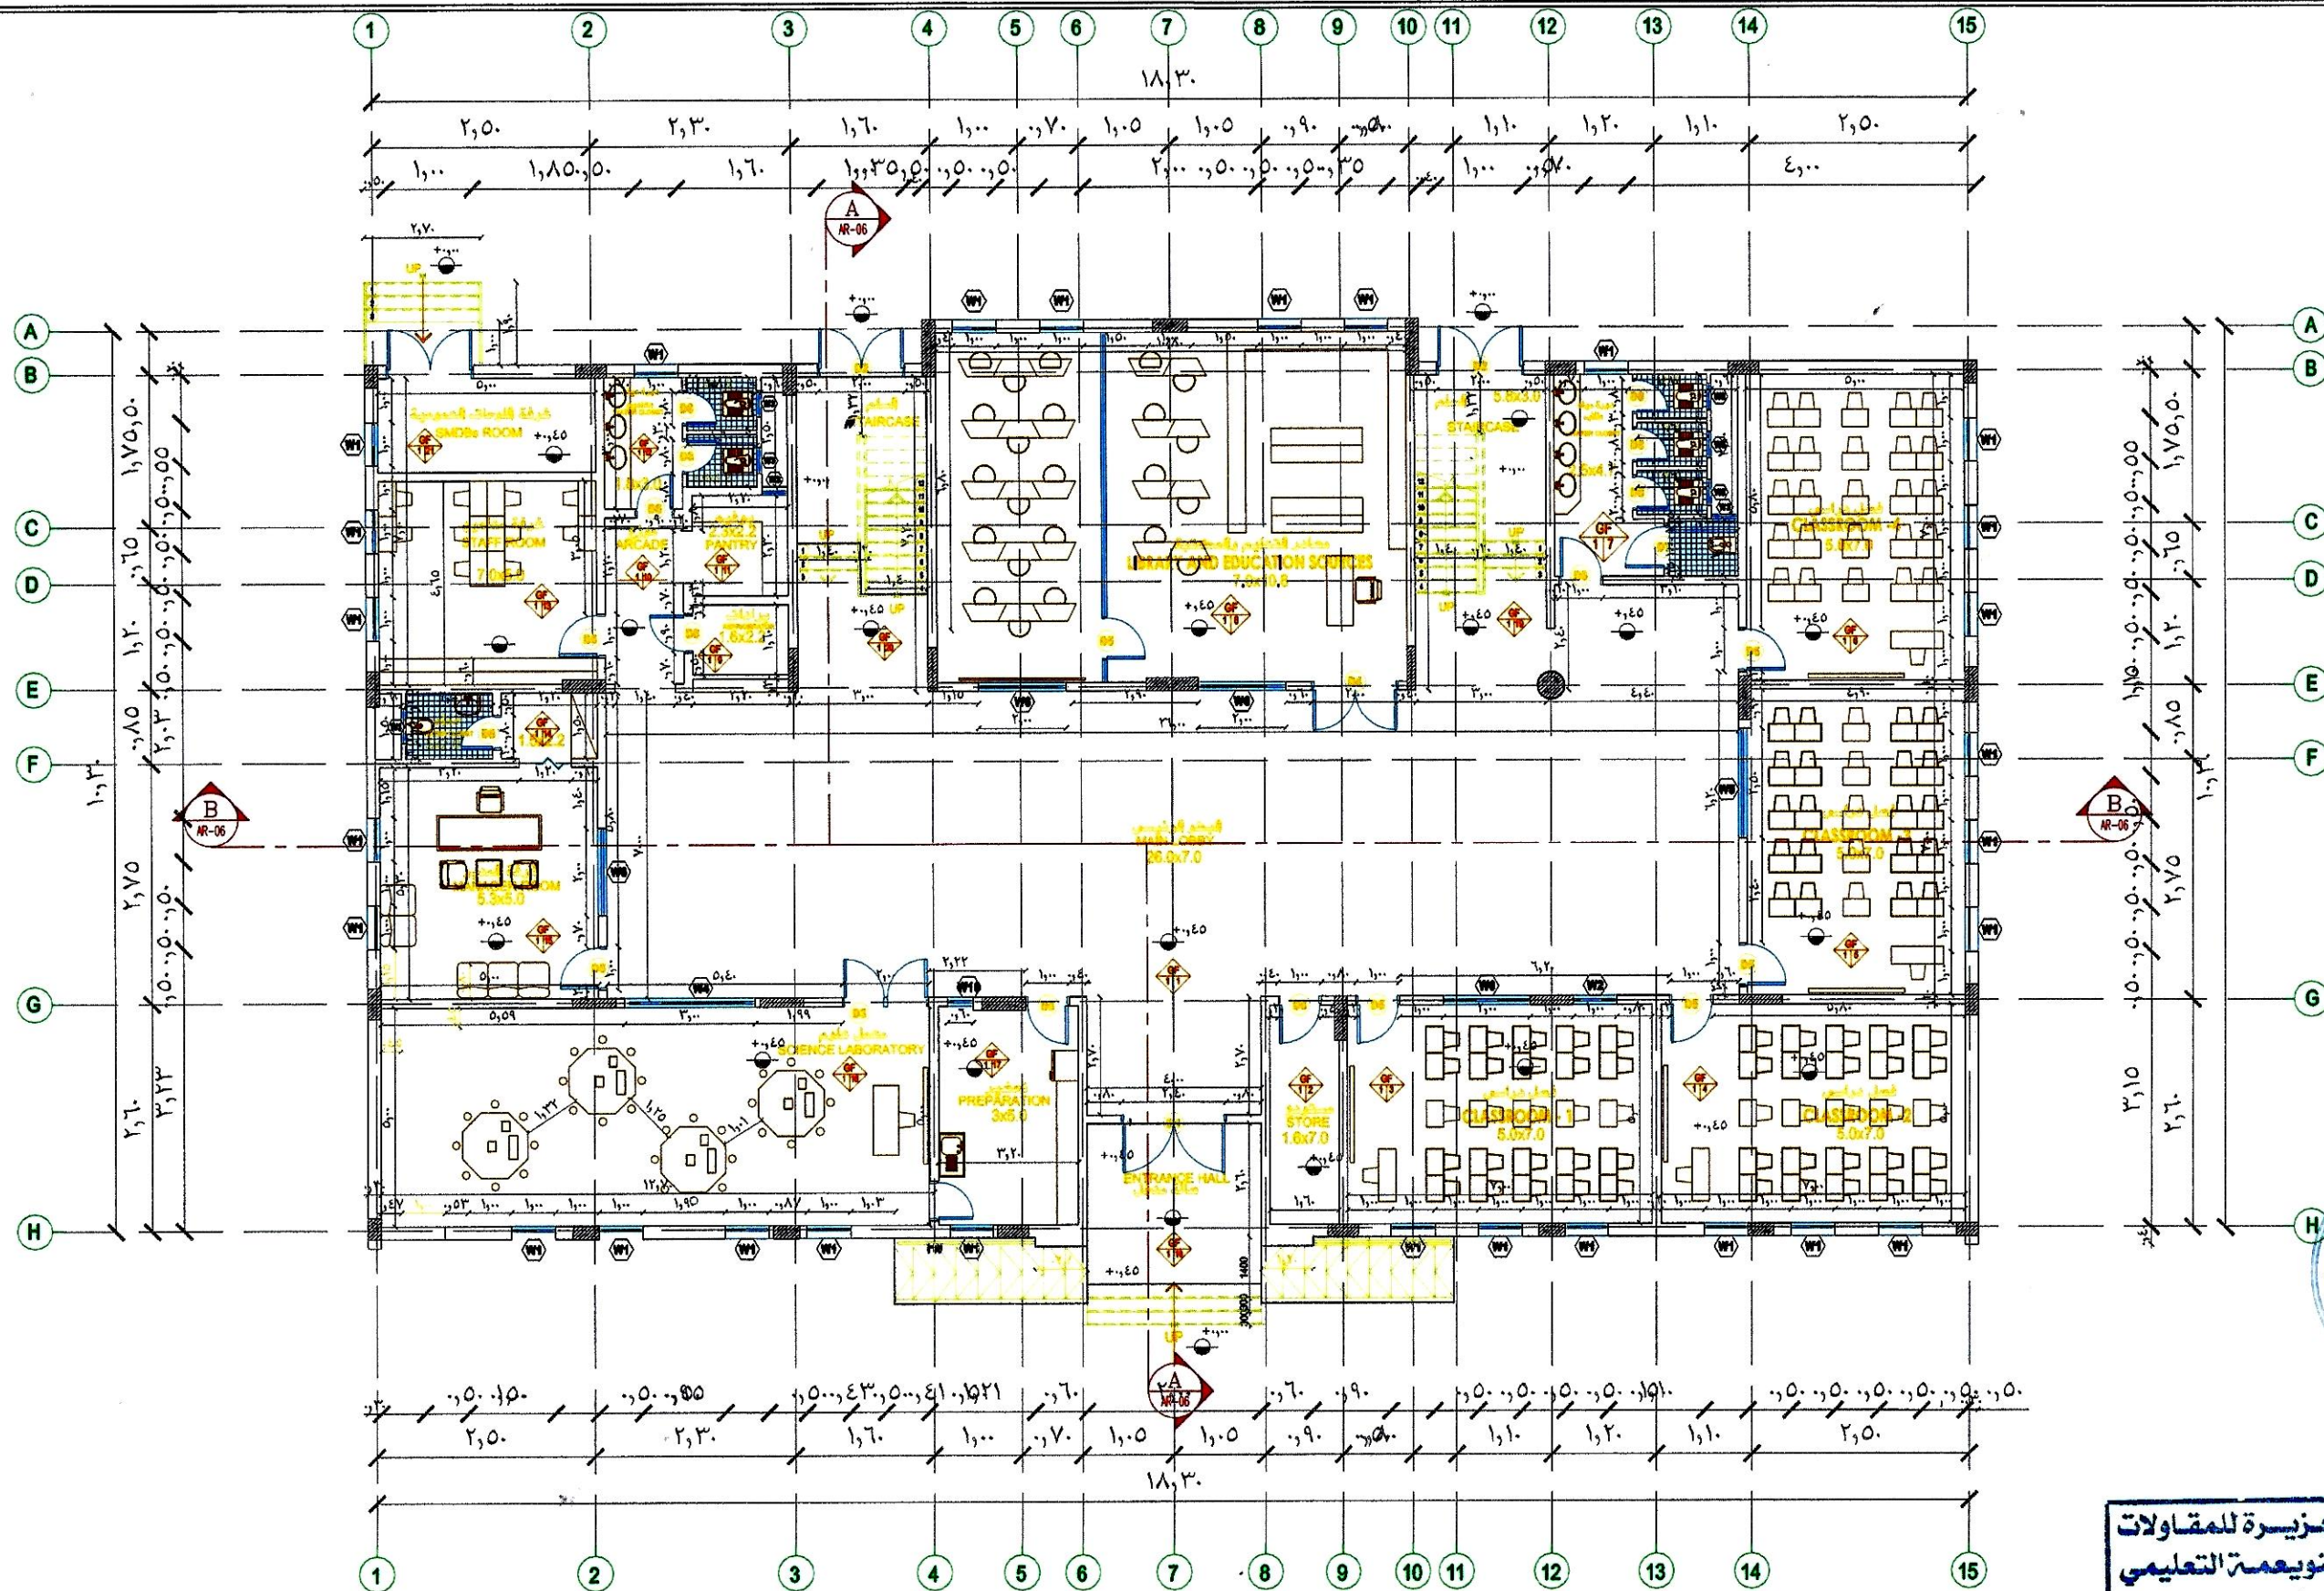

المملكة العربية السعودية



وزارة التربية والتعليم
MINISTRY OF EDUCATION
وكالة الوزارة للمباني


اسم المشروع	مجمع النويمة التعليمي للبنات
اسم اللوحة	معماري الدور الارضي AS-BUILT DRAWING
رقم اللوحة	مقياس الرسم 1/100
التاريخ	٢٠٢٢-١١-١٩

شركة بناء الجزيرة للمقاولات
BENA AL-JAZEERAH CO



مدير شؤون
المباني
مهندس / فهد عايد المدرع
التوقيع

مهندس المقاول
مهندس الاستشاري
تقديم رقم
شركة بناء الجزيرة للمقاولات
مشروع مجمع النويمة التعليمي
وادي السدواس

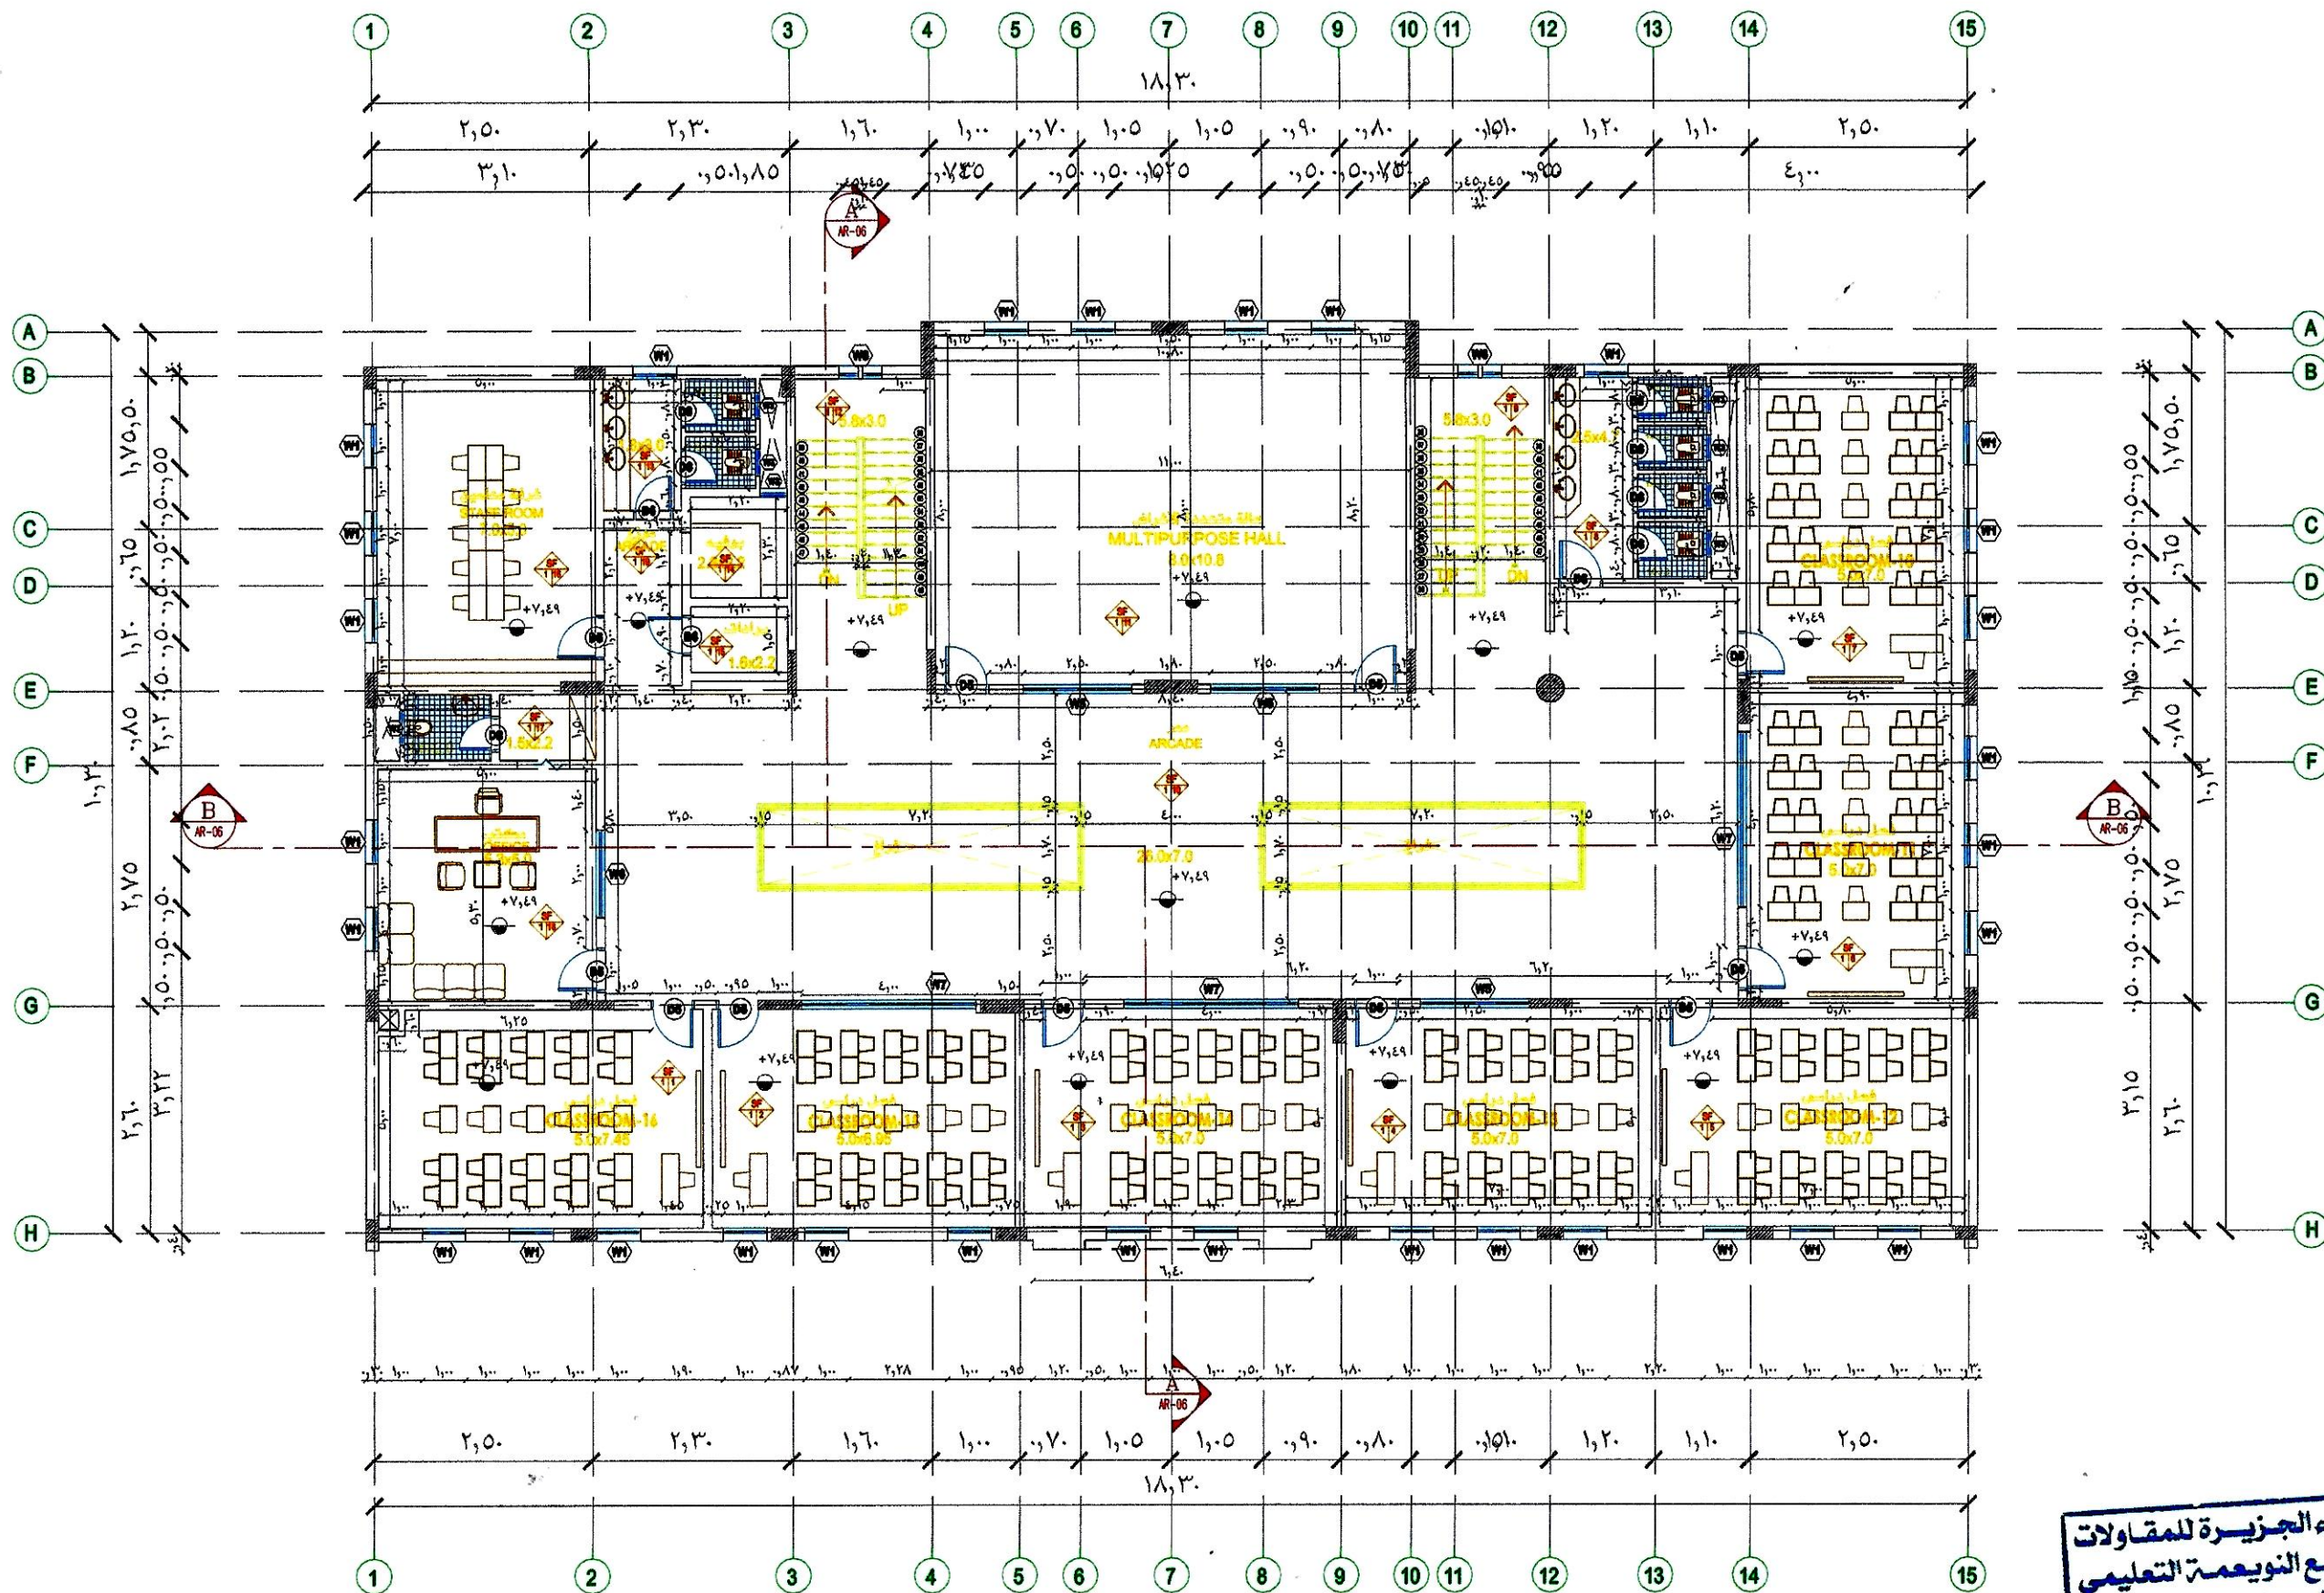

SECOND FLOOR PLAN
SCALE: 1/100




المملكة العربية السعودية
وزارة التربية والتعليم
Ministry of Education
وزارة التربية والتعليم
MINISTRY OF EDUCATION
وكالة الوزارة للمباني

اسم المشروع	مجمع النويمة التعليمي للبنات
اسم اللوحة	معماري الدور الثاني AS-BUILT DRAWING
رقم اللوحة	100/1
التاريخ	2022-11-19




شركة بناء الجزيرة للمقاولات
BENA AL-JAZEERAH CO

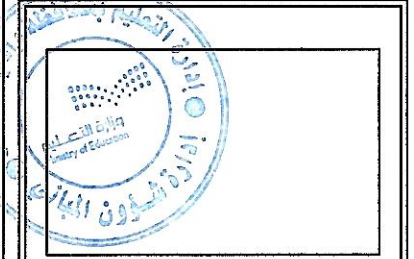

مدير شؤون المباني	مهندس / فهد عابد المدرع
التوقيع	

تقديم رقم	

شركة بناء الجزيرة للمقاولات

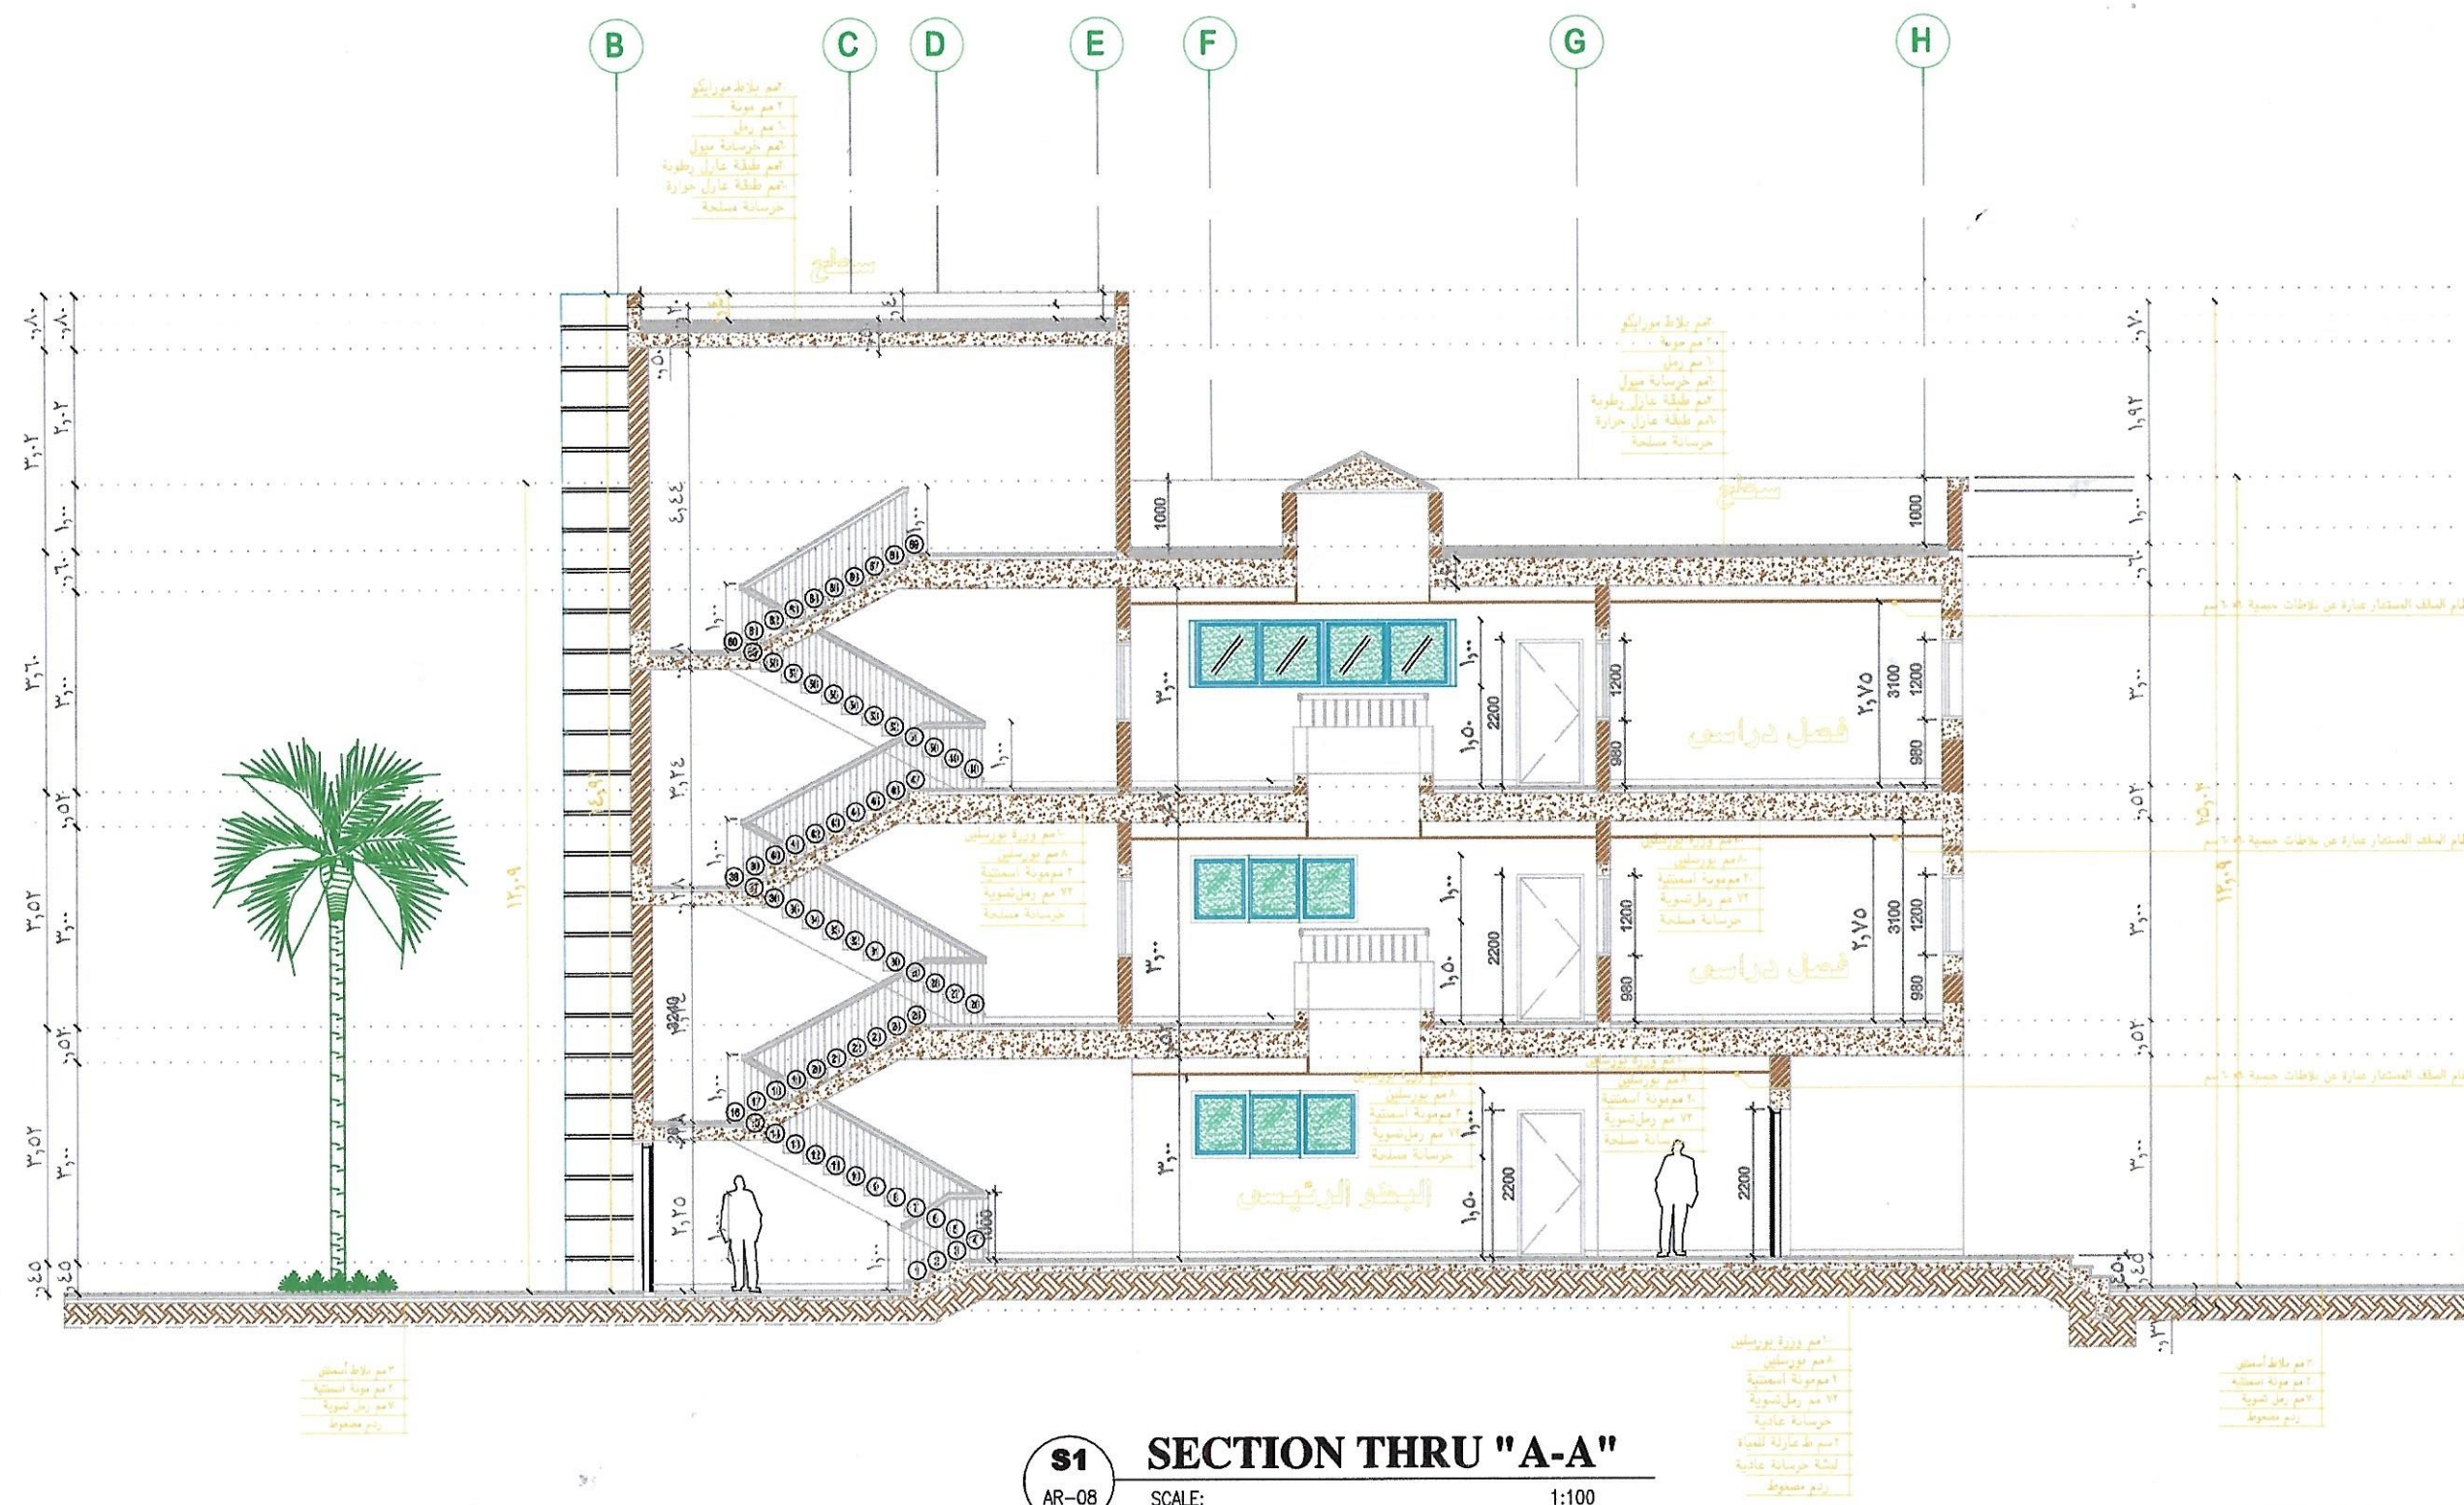

S1 SECTION THRU "A-A"
AR-08 SCALE: 1:100

المملكة العربية السعودية



وزارة التربية والتعليم

MINISTRY OF EDUCATION

وكالة الوزارة للمباني


اسم المشروع	مجمع النويمة التعليمي للبنات
اسم اللوحة	قطاع بالمبنى ب-ب AS-BUILT DRAWING
رقم اللوحة	مقياس الرسم ١٠٠ / ١
التاريخ	٢٠٢٢-١١-١٩

شركة بناء الجزيرة للمقاولات
BENA AL-JAZEERAH CO

إدارة التعليم
إدارة شئون المباني


مدير شئون المباني
مهندس / فهد عايد المدرع
التوقيع

مهندس المقاول
مهندس الاستشاري
تقديم رقم

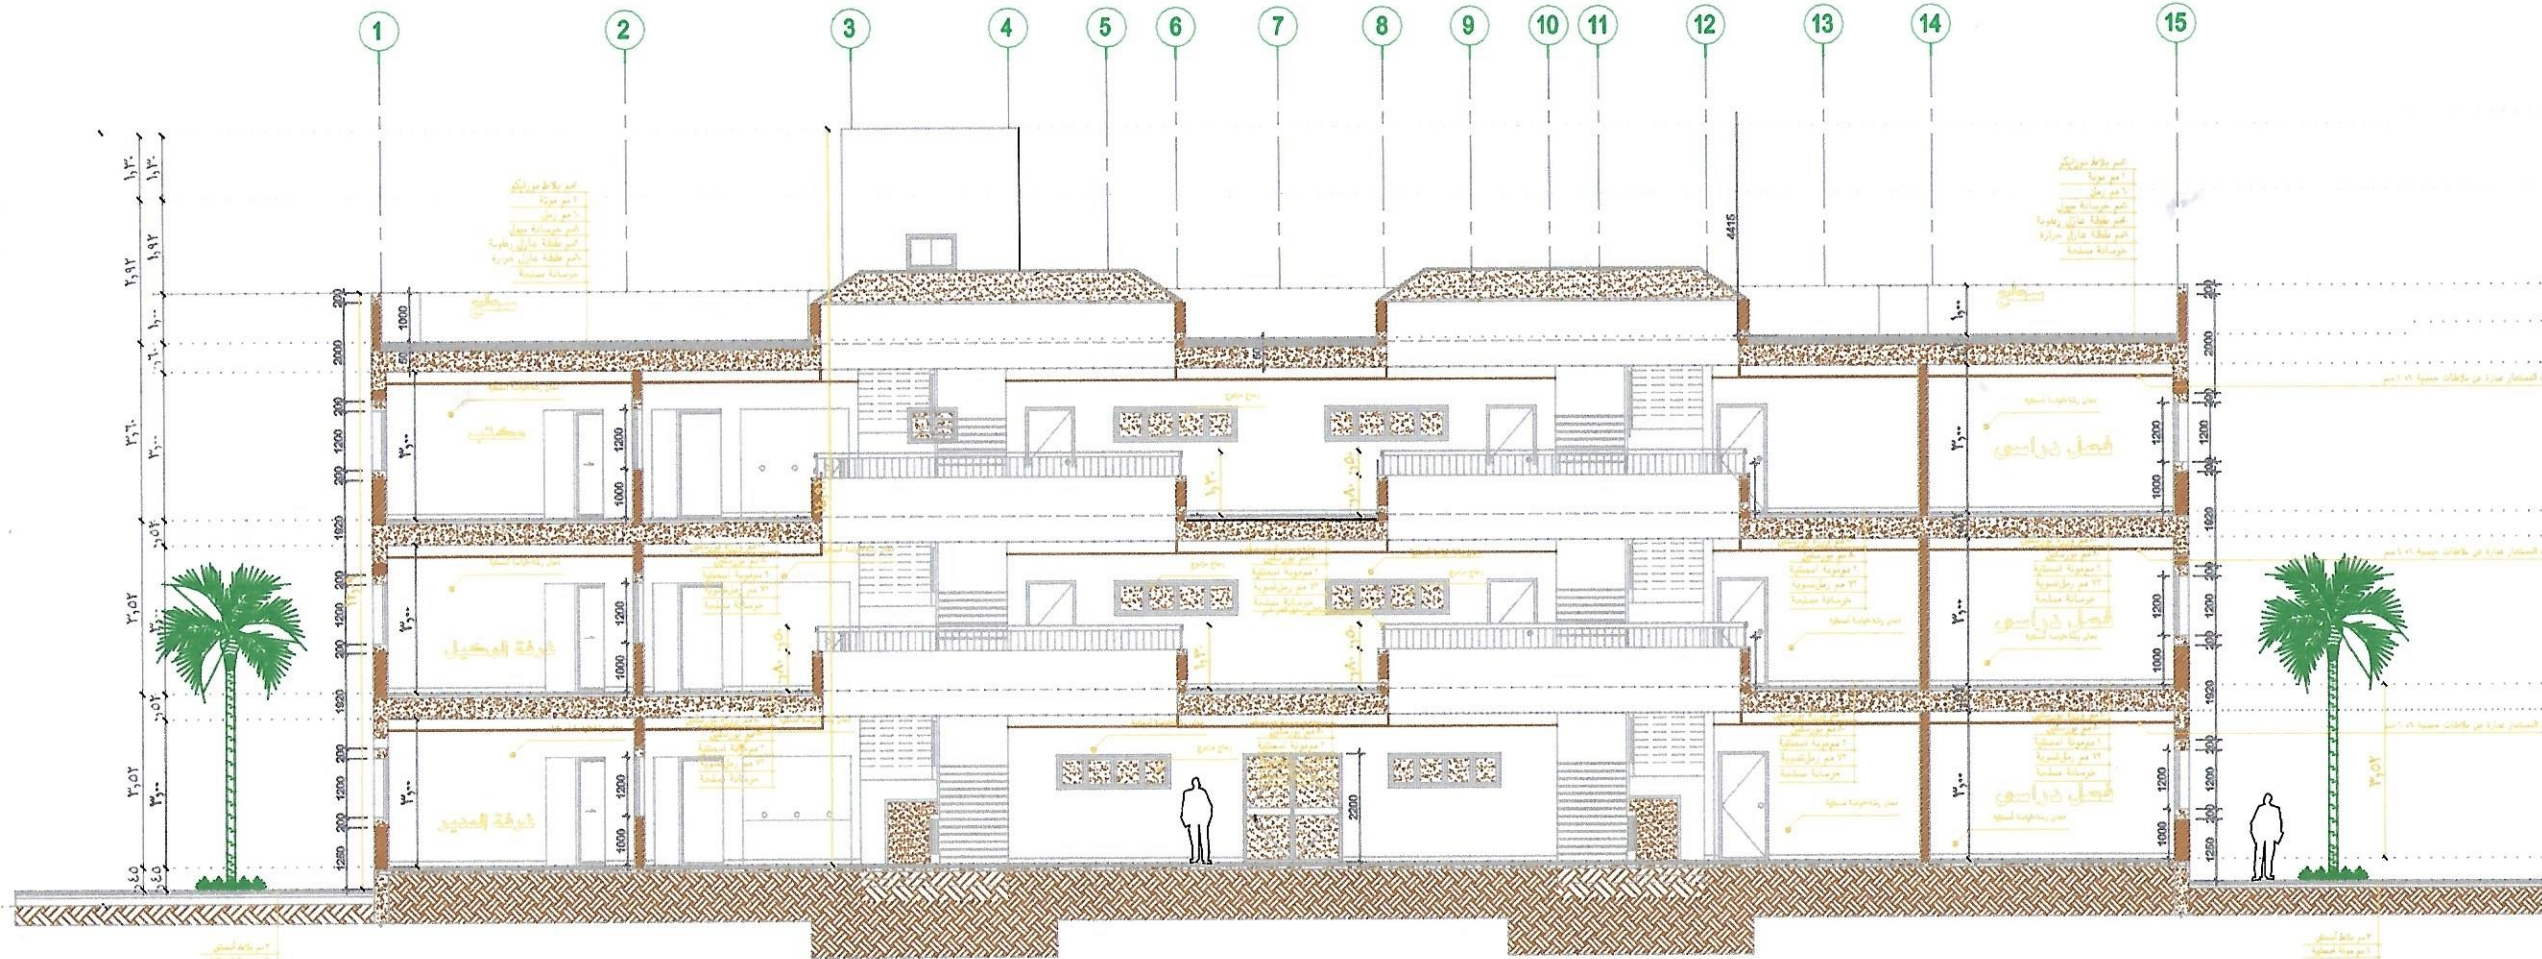


S2 SECTION THRU "B-B"
AR-08 SCALE: 1:100


شركة بناء الجزيرة للمقاولات
مشروع مجمع النويمة التعليمي
وادي السدواسر

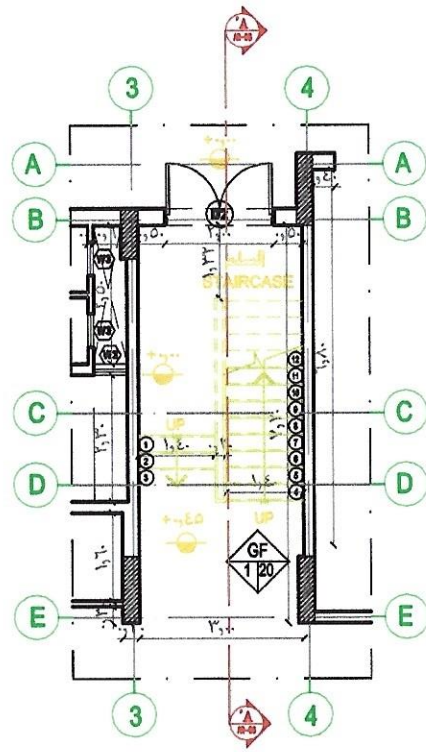


01
AR-08
SCALE: 1/25

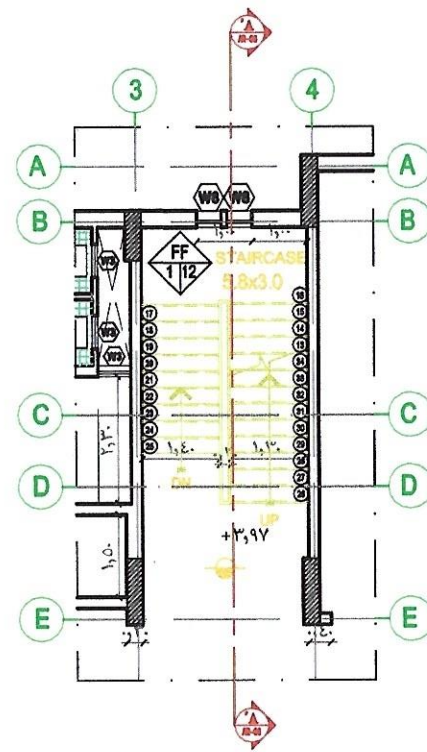


02
AR-08
SCALE: 1/25

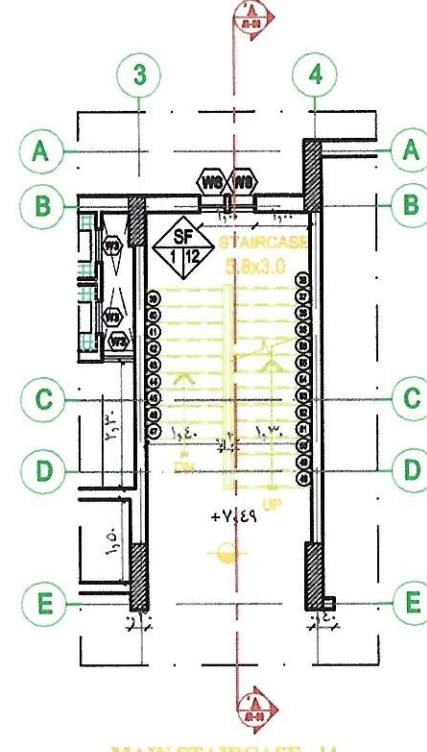


03
AR-08
SCALE: 1/25

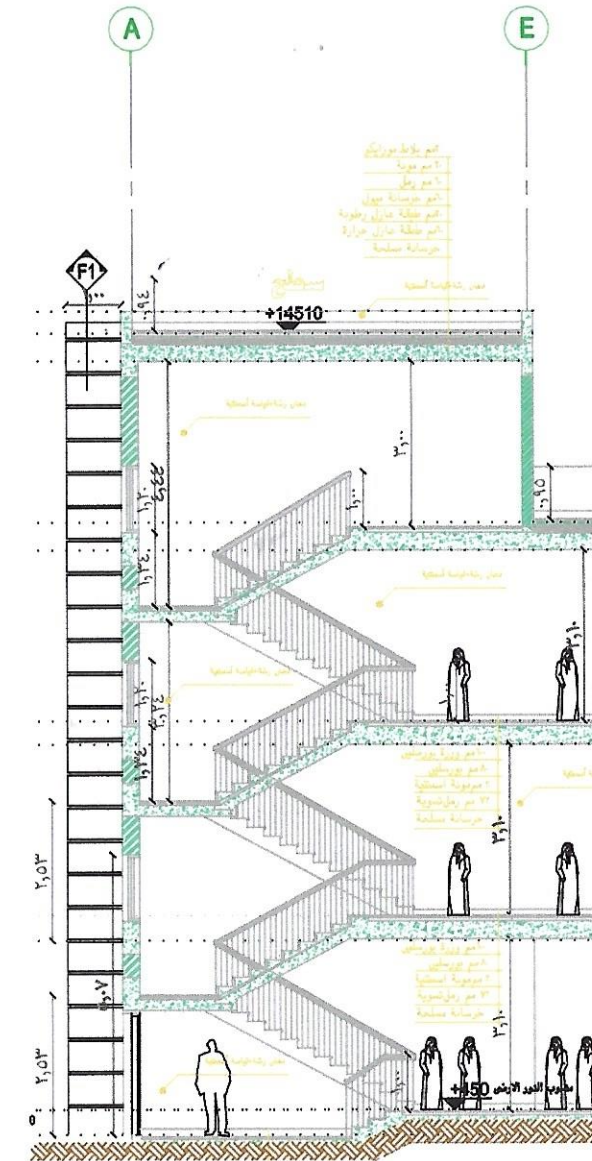

04
AR-08
SCALE: 1/25

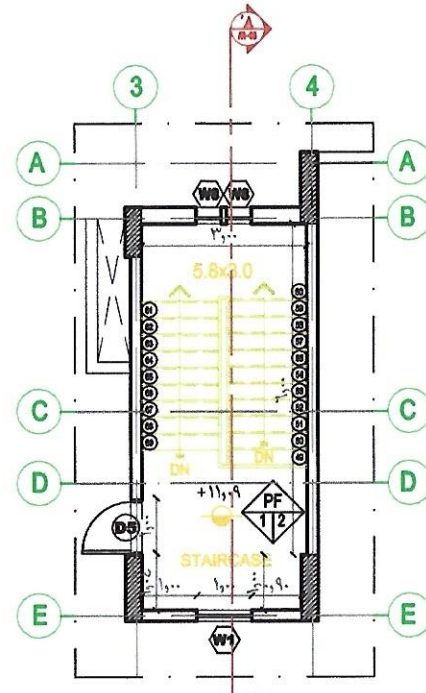

04
AR-08
SCALE: 1/25

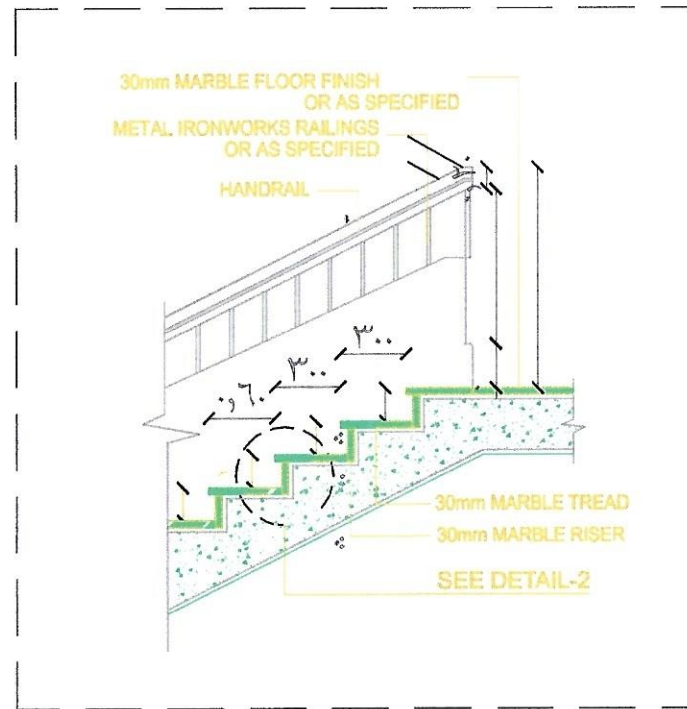

07
AR-09
SCALE: 1/25

المملكة العربية السعودية




وزارة التربية والتعليم
Ministry of Education
وزارة التربية والتعليم
MINISTRY OF EDUCATION
وكالة الوزارة للمباني

اسم المشروع	مجمع النويمة التعليمي للبنات
اسم اللوحة	تفاصيل السلم AS-BUILT DRAWING
رقم اللوحة	مقياس الرسم 100/1
التاريخ	٢٠٢٢-١١-١٩

شركة بناء الجزيرة للمقاولات
BENA AL-JAZEERAH CO


مدير شؤون
المباني
مهندس / فهد عايد المددع
التوقيع

مهندس المقاول	مهندس الاستشاري	تقديم رقم

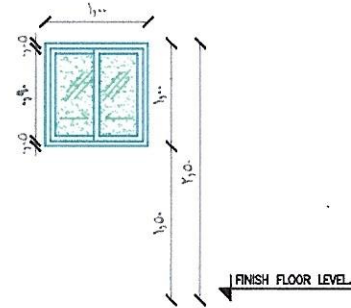


W2 ELEVATION
6/12/6 DOUBLE GLAZING PANELS
WITH POWDER COATED ALUMINUM FRAME
1 PANEL HINGED & UNIT FIXED
139 SETS - VERIFY PLAN

الضوذج	عرض	ارتفاع	جلسة	بيان الاعمال
W2	1.00	2.50	1.50	قطاعات الموفوم سمك ٥٠ مم بلون بني محروق وزجاج مزدوج ملتح مصلح ابيض سمك ٦ مم

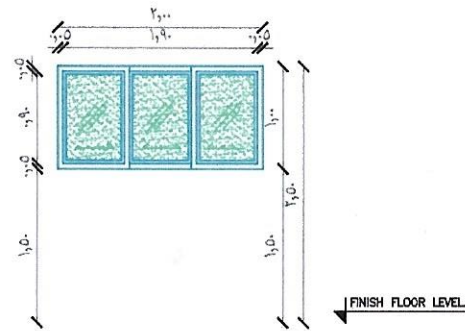


W6 ELEVATION
6/12/6 DOUBLE GLAZING PANELS
WITH POWDER COATED ALUMINUM FRAME
1 PANEL SLIDING & 2 PANELS FIXED
2 SETS - VERIFY PLAN

الضوذج	عرض	ارتفاع	جلسة	بيان الاعمال
W6	2.00	2.50	1.50	قطاعات الموفوم سمك ٥٠ مم بلون بني محروق وزجاج مزدوج ملتح مصلح ابيض سمك ٦ مم

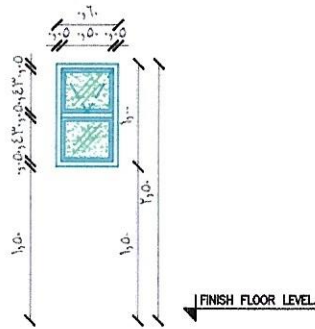


W3 ELEVATION
6/12/6 DOUBLE GLAZING PANELS
WITH POWDER COATED ALUMINUM FRAME
1 PANEL FIXED & 1 PANEL HINGED
7 SETS - VERIFY PLAN

الضوذج	عرض	ارتفاع	جلسة	بيان الاعمال
W3	0.60	2.50	1.50	قطاعات الموفوم سمك ٥٠ مم بلون بني محروق وزجاج مزدوج ملتح مصلح ابيض سمك ٦ مم

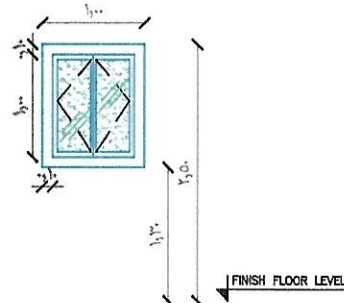


W1 ELEVATION
6/12/6 DOUBLE GLAZING PANELS
WITH POWDER COATED ALUMINUM FRAME
1 PANEL HINGED & UNIT FIXED
139 SETS - VERIFY PLAN

الضوذج	عرض	ارتفاع	جلسة	بيان الاعمال
W1	1.00	2.50	1.30	قطاعات الموفوم سمك ٥٠ مم بلون بني محروق وزجاج مزدوج ملتح مصلح ابيض سمك ٦ مم

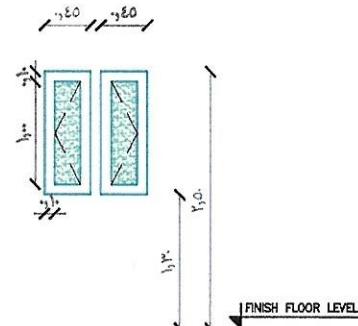


W8 ELEVATION
6/12/6 DOUBLE GLAZING PANELS
WITH POWDER COATED ALUMINUM FRAME
1 PANEL HINGED & UNIT FIXED
139 SETS - VERIFY PLAN

الضوذج	عرض	ارتفاع	جلسة	بيان الاعمال
W8	0.45	2.50	1.30	قطاعات الموفوم سمك ٥٠ مم بلون بني محروق وزجاج مزدوج ملتح مصلح ابيض سمك ٦ مم

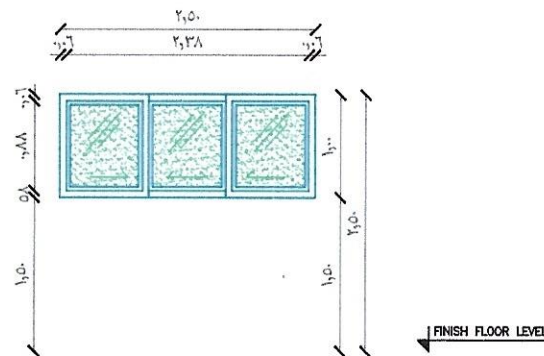


W5 ELEVATION
6/12/6 DOUBLE GLAZING PANELS
WITH POWDER COATED ALUMINUM FRAME
1 PANEL SLIDING & 2 PANELS FIXED
2 SETS - VERIFY PLAN

الضوذج	عرض	ارتفاع	جلسة	بيان الاعمال
W5	2.50	2.50	1.50	قطاعات الموفوم سمك ٥٠ مم بلون بني محروق وزجاج مزدوج ملتح مصلح ابيض سمك ٦ مم

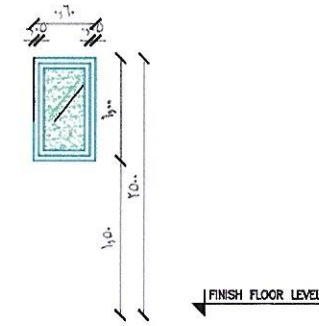


W10 ELEVATION
6/12/6 DOUBLE GLAZING PANELS
WITH POWDER COATED ALUMINUM FRAME
SINGLE PANELS HINGED
2 SETS - VERIFY PLAN

الضوذج	عرض	ارتفاع	جلسة	بيان الاعمال
W10	0.60	2.50	1.50	قطاعات الموفوم سمك ٥٠ مم بلون بني محروق وزجاج مزدوج ملتح مصلح ابيض سمك ٦ مم

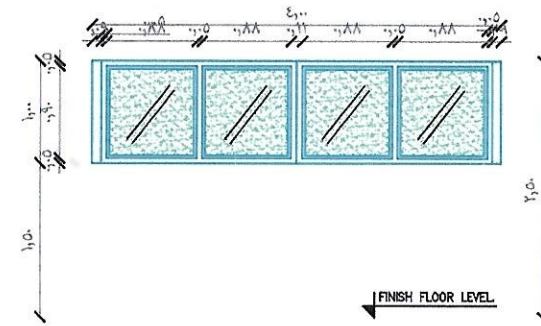

W7 ELEVATION
6/12/6 DOUBLE GLAZING PANELS
WITH POWDER COATED ALUMINUM FRAME
ALL PANEL HINGED
2 SETS - VERIFY PLAN

الضوذج	عرض	ارتفاع	جلسة	بيان الاعمال
W7	4.00	2.50	1.50	قطاعات الموفوم سمك ٥٠ مم بلون بني محروق وزجاج مزدوج ملتح مصلح ابيض سمك ٦ مم

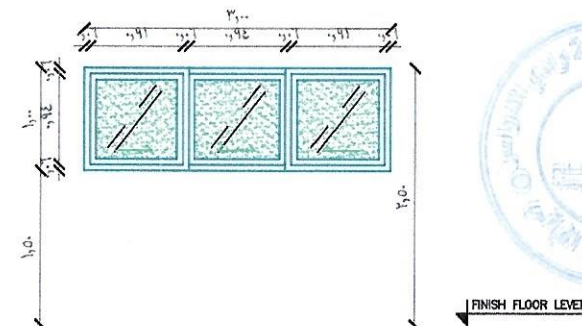

W4 ELEVATION
6/12/6 DOUBLE GLAZING PANELS
WITH POWDER COATED ALUMINUM FRAME
3 PANELS HINGED
47 SETS - VERIFY PLAN

الضوذج	عرض	ارتفاع	جلسة	بيان الاعمال
W4	3.00	2.50	1.50	قطاعات الموفوم سمك ٥٠ مم بلون بني محروق وزجاج مزدوج ملتح مصلح ابيض سمك ٦ مم

المملكة العربية السعودية



وزارة التربية والتعليم

MINISTRY OF EDUCATION

وكالة الوزارة للمباني

اسم المشروع	مجمع النويمة التعليمي للبحات
اسم اللوحة	مخطط نماذج الشبائيك AS-BUILT DRAWING
رقم اللوحة	مقياس ١٠٠ / ١ الرسم
التاريخ	٢٠٢٢-١١-١٩



شركة بناء الجزيرة للمقاولات
BENA AL-JAZEERAH CO



مدير شؤون المباني	مهندس / فهد عايد المدرع
التوقيع	

مهندس المقاول	
مهندس الاستشاري	مهندس / فهد عايد المدرع
تقديم رقم	


شركة بناء الجزيرة للمقاولات
مشروع مجمع النويمة التعليمي
وادي السدواس

اسم المشروع	مجمع النويمة التعليمي للبنات
اسم اللوحة	مخطط نماذج الابواب AS-BUILT DRAWING
رقم اللوحة	١
التاريخ	٢٠٢٢-١١-١٩
مقياس الرسم	١/١٠٠


شركة بناء الجزيرة للمقاولات BENA AL-JAZEERAH CO
--

مدير شؤون المباني	مهندس / فهد عايد المدوع
التوقيع	


مهندس المقاول	مهندس الاستشاري
تقديم رقم	

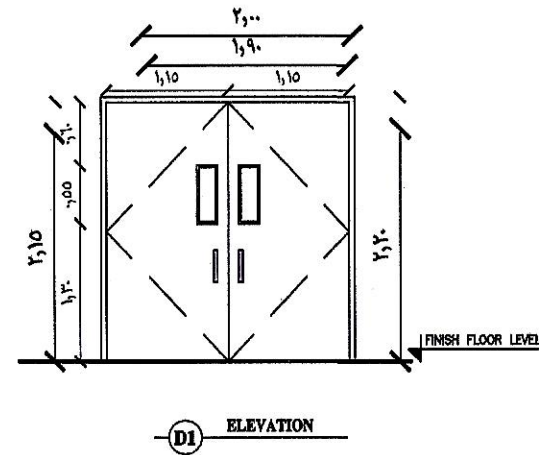


المودج	عرض	ارتفاع	بيان الاعمال
D1	2.40	2.50	باب ضلعتين من قطاعات معدنية جوفاء مع فتارة زجاج مسلح شفاف سمك ٦ مم لكل ضلعة و طبقا للمخططات مع تركيب كالون للحروب

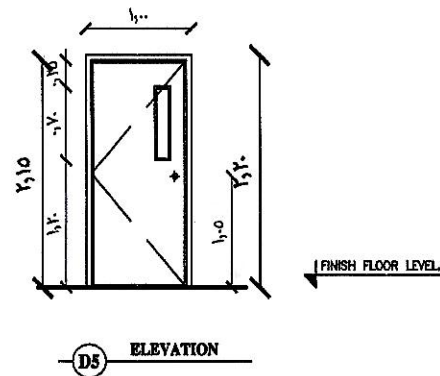


المودج	عرض	ارتفاع	بيان الاعمال
D5	1.00	2.20	باب ضلعة واحدة من قطاعات معدنية جوفاء مع فتارة زجاج مسلح شفاف سمك ٦ مم و طبقا للمخططات

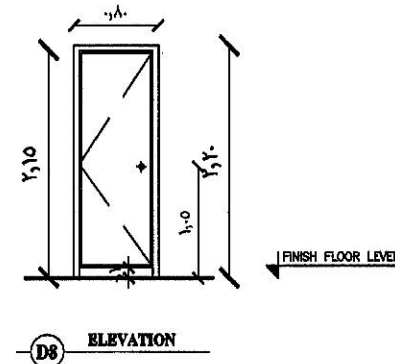


المودج	عرض	ارتفاع	بيان الاعمال
D8	0.80	2.20	باب ضلعة واحدة من P.V.C و طبقا للمخططات يبعد عن الارض ١٠ سم

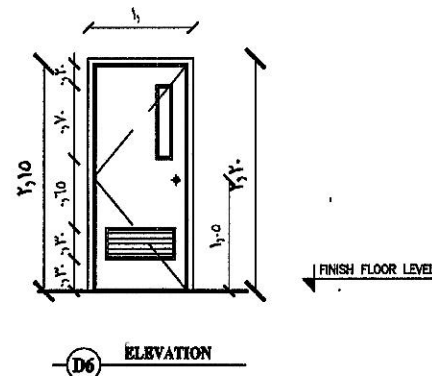


المودج	عرض	ارتفاع	بيان الاعمال
D6	1.00	2.20	باب ضلعة واحدة من P.V.C و طبقا للمخططات مع فتارة زجاج مسلح سمك ٦ مم مسلح شفاف وجريلية سفلية للتعوية

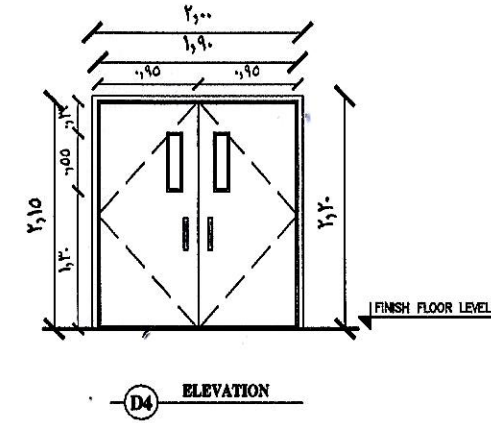

المودج	عرض	ارتفاع	بيان الاعمال
D4	2.00	2.20	باب ضلعتين من قطاعات معدنية جوفاء مع فتارة زجاج مسلح شفاف سمك ٦ مم لكل ضلعة و طبقا للمخططات مع تركيب كالون للحروب

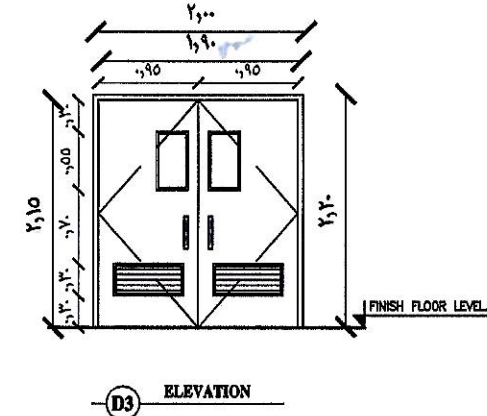

المودج	عرض	ارتفاع	بيان الاعمال
D3	2.00	2.20	باب ضلعتين من قطاعات معدنية جوفاء و طبقا للمخططات مع فتارة زجاج مسلح شفاف سمك ٦ مم لكل ضلعة مع جريلية سفلية للتعوية لكل ضلعة مع تركيب كالون حروب

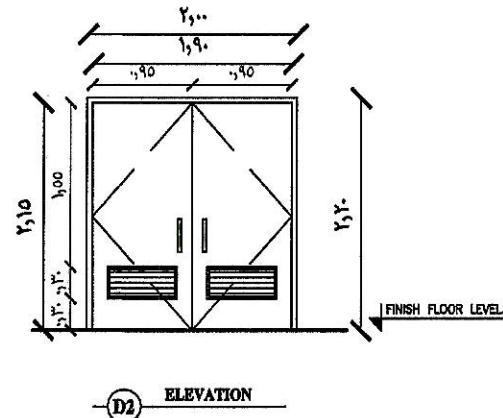


المودج	عرض	ارتفاع	بيان الاعمال
D2	2.00	2.20	باب ضلعتين من قطاعات معدنية جوفاء و طبقا للمخططات مع جريلية سفلية للتعوية لكل ضلعة مع تركيب كالون حروب عند ابواب السلالم

مهندس المقاول
مهندس الاستشاري
تقديم رقم



اسم المشروع	جميع النويمة التعليمي للبنات
اسم اللوحة	مخطط معماري سكن الحارس AS-BUILT DRAWING
رقم اللوحة	١
التاريخ	٢٠٢٢-١١-١٩
مقياس الرسم	١/١٠٠

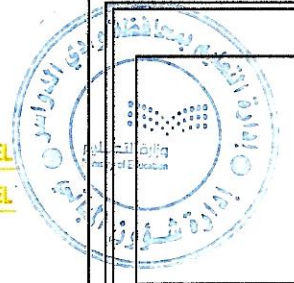


مدير شؤون المباني	مهندس / فهد عايد المدرع
التوقيع	

مهندس المقاول	مهندس / فهد عايد المدرع
مهندس الاستشاري	مهندس / فهد عايد المدرع
تقديم رقم	


SYMBOL LEGEND:

- F1 TEXTURE PAINT WITH 20mm X 10mm DEEP GROOVE ON PLASTER
- F2 TEXTURE PAINT WITH 20mm X 10mm DEEP GROOVE ON PLASTER
- F3 RIYADH STONE
- F4 6/12/6 DOUBLE GLAZING GLASS PANEL (BLUE GREEN COLOR OR AS SPECIFIED)
- F5 30mm THK GRANITE PLINTH (RED COLOR)

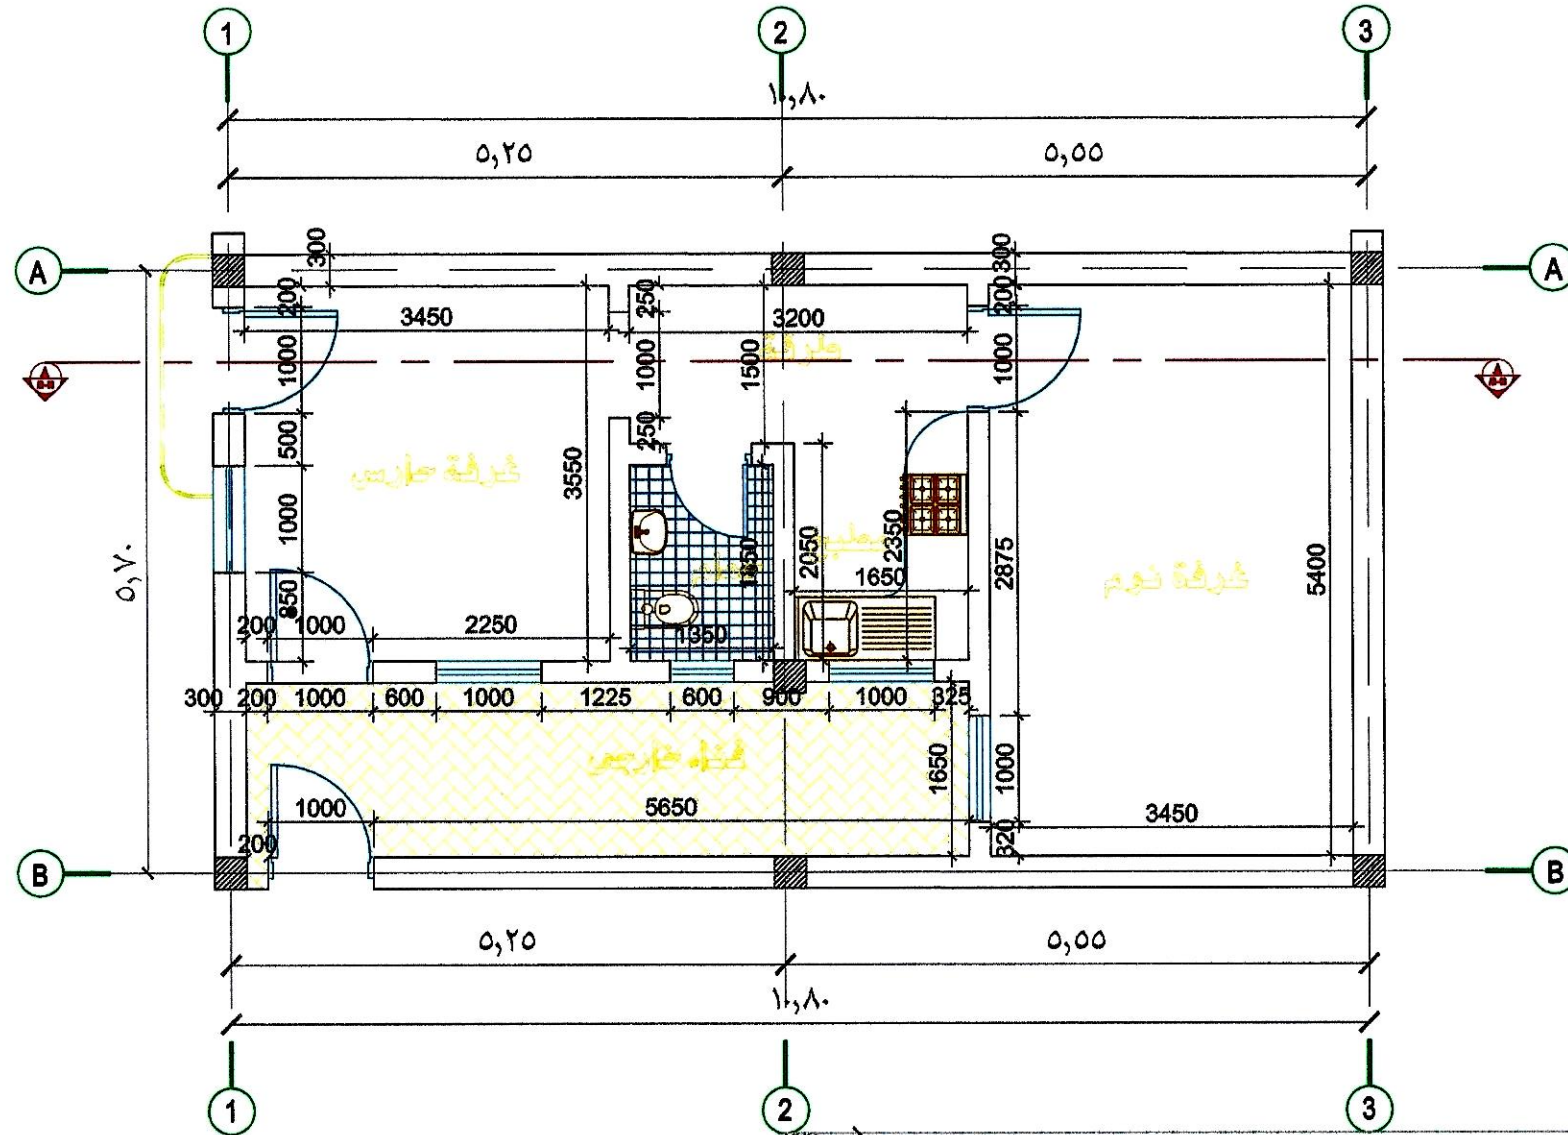

HOUSING GUARD PLAN
A-10

م.م بلاط موزايكي
٢.٠ م مونة
٦.٠ م رمل
م.م حرساة ميول
م.م طبقة عازل رطوبة
م.م طبقة عازل حرارة
خرسانة مسلحة

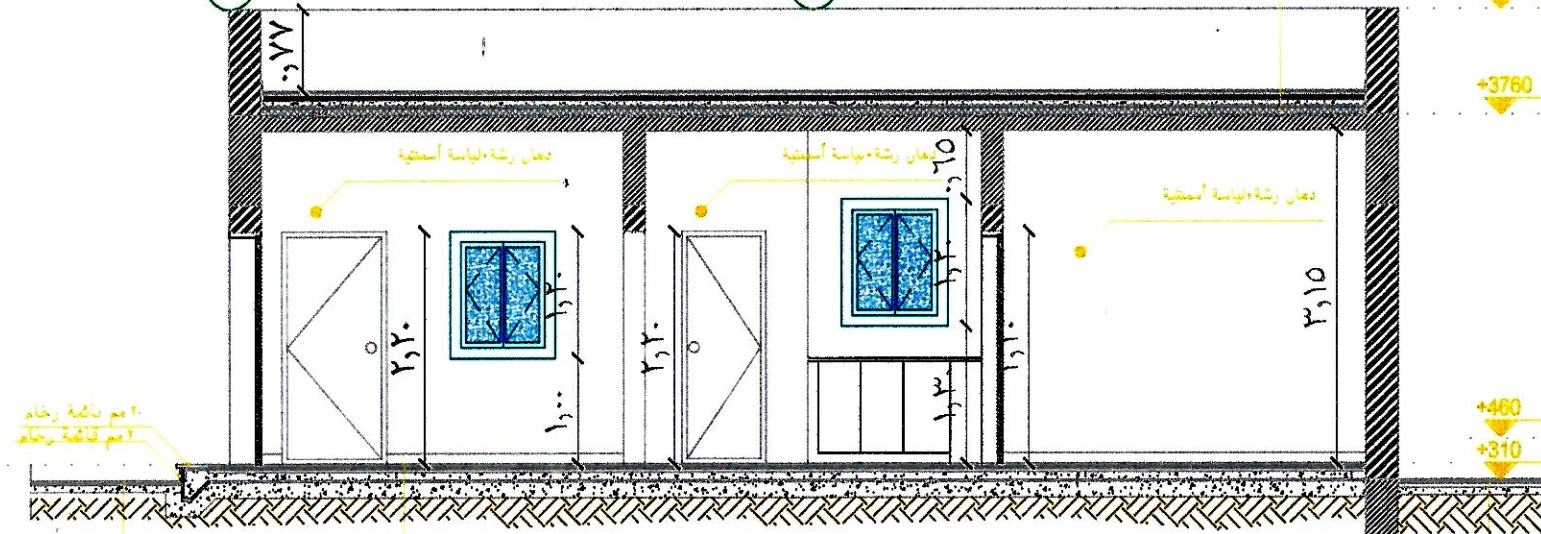

SECTION THRU "A-A"
1:10

١.٠ م مونة
٢.٠ م مونة
٦.٠ م رمل
م.م حرساة عادية
م.م طبقة عازل للمياه
م.م طبقة عازل حرارة
خرسانة مسلحة
ر.م مغطوط


٣.٠ م بلاط اسمنتي
٢.٠ م مونة اسمنتي
٦.٠ م رمل تسوية
ر.م مغطوط

م.م بلاط اسمنتي
٢.٠ م مونة اسمنتي
٦.٠ م رمل تسوية
ر.م مغطوط

م.م بلاط اسمنتي
٢.٠ م مونة اسمنتي
٦.٠ م رمل تسوية
ر.م مغطوط

المخططات الانشائية
As-Built Drawings
المدرسة الابتدائية

المملكة العربية السعودية

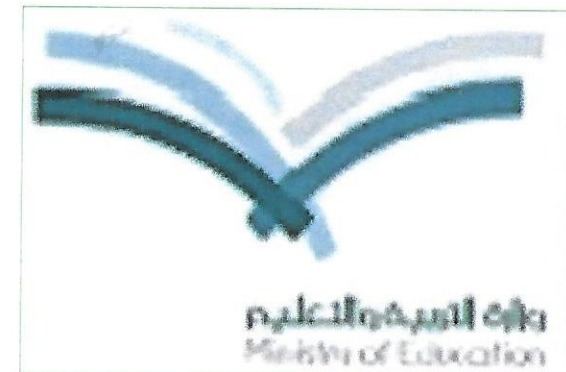

وزارة التربية والتعليم

MINISTRY OF EDUCATION

وكالة الوزارة للمباني

مشروع مجمع النويمة التعليمي للبنات

يجب الالتزام بطريقة التسليم الموضحة بمخططات الملاحظات العامة

نموذج	القطاع		التسليح السفلى	التسليح العلوى	البيرندات لكل جانب	كانات		ملاحظات
	عرض	عمق				وسطيه	بجوار الركائز	
ك ١	١٥	٥٠	٣ Ø ١٤	٢ Ø ١٢	—	٥ Ø ٨ / م	يتم مضاعفة الكانات بجوار الركائز وعند الاحمال المركزة كما هو مذكور بمخطط الملاحظات العامة لمساقفة ٢	
ك ٢	٣٠	٦٠	٤ Ø ١٦	٤ Ø ١٤	—	٥ Ø ٨ / م		
ك ٣	٢٠	٧٠	٦ Ø ١٨	٤ Ø ١٤	٢ Ø ١٢	٦ Ø ٨ / م		
ك ٤	٣٠	٨٠	٤ Ø ١٦	٤ Ø ١٤	٢ Ø ١٢	٦ Ø ١٠ / م		
ك ٥	٣٠	٨٠	٤ Ø ١٦	٤ Ø ١٨	٢ Ø ١٢	٦ Ø ١٠ / م		
ك ٦	٣٠	٨٠	٥ Ø ١٨	٤ Ø ١٦	٢ Ø ١٢	٦ Ø ٨ / م		
ك ٧	٣٠	٨٠	٥ Ø ١٨	٤ Ø ١٨	٢ Ø ١٢	٦ Ø ١٠ / م		
ك ٨	٣٠	٨٠	٥ Ø ١٨	٤ Ø ٢٠	٢ Ø ١٢	٦ Ø ١٠ / م		
ك ٩	٣٠	٨٠	٥ Ø ١٨	٥ Ø ١٨	٢ Ø ١٢	٦ Ø ١٠ / م		
ك ١٠	٢٠	٨٠	٥ Ø ٢٠	٤ Ø ١٦	٢ Ø ١٢	٦ Ø ١٠ / م		
ك ١١	٣٠	٨٠	٦ Ø ٢٢	٤ Ø ١٨	٢ Ø ١٢	٦ Ø ١٠ / م		
ك ١٢	٣٠	٩٠	٦ Ø ٢٠	٤ Ø ٢٢	٤ Ø ١٢	٦ Ø ١٠ / م		
ك ١٣	٢٠	٩٠	٨ Ø ٢٢	٤ Ø ١٨	٤ Ø ١٢	٦ Ø ١٠ / م		
ك ١٤	٣٠	٩٠	٧ Ø ٢٢	٤ Ø ٢٢	٤ Ø ١٢	٦ Ø ١٠ / م		

يجب الالتزام بطريقة التسليح الموضحة بمخططات الملاحظات العامة

ملاحظات	كانات		البرندات لكل جانب	التسليح العلوى	التسليح السفلى	القطاع		نموذج
	وسطية	بجوار الركائز				عمق	عرض	
	٦ × ٤ / ١٠ م	————	٢٢ Ø ١٠	٢٥ Ø ١٤	١,٤٢	١,٥٠	١ ك	
	٦ × ٤ / ١٠ م	————	٢٢ Ø ١٠	٢٢ Ø ١٤	١,٤٢	١,٥٠	٢ ك	
	٦ × ٤ / ٨ م	————	٢٠ Ø ٨	٢٢ Ø ١٢	١,٤٢	١,٥٠	٣ ك	
	٦ × ٤ / ٨ م	————	١٦ Ø ١٠	٢٢ Ø ١٢	١,٤٢	١,٥٠	٤ ك	
	٦ × ٤ / ٨ م	————	١٨ Ø ٩	١٨ Ø ١٤	١,٤٢	١,٥٠	٥ ك	
	٦ × ٤ / ٨ م	————	٢٢ Ø ١٠	١٦ Ø ١٢	١,٤٢	١,٥٠	٦ ك	
	٦ × ٤ / ٨ م	————	٢٠ Ø ٨	١٤ Ø ١٢	١,٤٢	١,٥٠	٧ ك	
	٦ × ٤ / ٨ م	————	١٨ Ø ٩	١٦ Ø ١٢	١,٤٢	١,٥٠	٨ ك	
	٦ × ٣ / ٨ م	————	١٦ Ø ١٢	٢٢ Ø ١٤	١,٤٢	١,٢٠	٩ ك	
	٥ × ٢ / ٨ م	————	١٤ Ø ٨	١٨ Ø ٨	١,٣٧	١,٧٥	١٠ ك	
	٥ × ٢ / ٨ م	————	١٤ Ø ١٠	١٤ Ø ٨	١,٣٧	١,٨٠	١١ ك	
	٥ × ٢ / ٨ م	————	١٤ Ø ٨	١٦ Ø ٨	١,٣٧	١,٧٠	١٢ ك	
	٥ × ٢ / ٨ م	————	١٤ Ø ٦	١٨ Ø ٦	١,٣٧	١,٤٠	١٣ ك	
	٥ / ٨ م	————	١٤ Ø ٤	١٦ Ø ٤	١,٣٧	١,٣٠	١٤ ك	

جدول تسليح الاعمدة

نموذج	قطاع خرساني		تسليح	كانات	ملاحظات
	عرض	طول			
١ ع	٣٠	٥٠	١٦ Ø ١٠	٢ × ٨ Ø ٧ م	
٢ ع	٣٠	٦٠	١٦ Ø ١٢	٢ × ٨ Ø ٧ م	
٣ ع	٣٠	٧٠	١٦ Ø ١٤	٢ × ٨ Ø ٧ م	
٤ ع	٣٠	٨٠	١٦ Ø ١٦	٢ × ٨ Ø ٧ م	
٥ ع	٢٠	١٠٠	٢٢ Ø ٢٠	٣ × ٨ Ø ٧ م	
٦ ع	٣٠	١٠٠	٢٢ Ø ٢٠	٣ × ٨ Ø ٧ م	
٧ ع	٣٠	١٢٠	٢٢ Ø ٢٢	٤ × ٨ Ø ٧ م	
٨ ع	٣٠	١٣٠	١٨ Ø ٢٢	٤ × ٨ Ø ٧ م	
٩ ع	القطر ٦٠ سم		١٨ Ø ١٦	٧ Ø ٨ م	
١٠ ع	٣٠	٣٠	١٦ Ø ٤	٧ Ø ٨ م	

جدول نماذج الميد العلوية

ملاحظات	كانات		تسليح وسطي	التسليح العلوي	التسليح السفلي	القطاع		نموذج
	وسطية	جوار الركائز				عمق	عرض	
	٦ / ٨ م	————	٢ Ø ١٢	٣ Ø ١٤	٢ Ø ١٢	١,٤٠	١,٢٥	١ م
	٦ / ٨ م	————	٤ Ø ١٦	٥ Ø ١٦	٣ Ø ١٤	١,٥٠	١,٢٥	٢ م
	٦ / ٨ م	————	٤ Ø ١٦	٥ Ø ١٦	٤ Ø ١٦	١,٦٠	١,٢٥	٣ م
	٦ / ٨ م	————	٤ Ø ١٦	٥ Ø ١٦	٥ Ø ١٦	١,٦٠	١,٢٥	٤ م
	٦ / ٨ م	٢ Ø ١٢	٤ Ø ١٦	٥ Ø ١٦	٦ Ø ١٦	١,٧٠	١,٢٥	٥ م
	٦ / ١٠ م	٤ Ø ١٢	٣ Ø ١٨	٥ Ø ١٨	٥ Ø ١٦	١,٧٠	١,٢٥	٦ م
	٦ / ١٠ م	٢ Ø ١٢	٣ Ø ١٨	٥ Ø ١٦	٥ Ø ١٦	١,٧٠	١,٢٥	٧ م
	٦ / ١٠ م	٢ Ø ١٢	٣ Ø ١٨	٦ Ø ١٦	٦ Ø ١٦	١,٧٠	١,٢٥	٨ م
	٦ / ١٠ م	٢ Ø ١٢	٥ Ø ١٨	٥ Ø ١٨	٥ Ø ١٨	١,٧٠	١,٢٥	٩ م

جدول نماذج الميد الرابطة (الشهادات)

ملاحظات	التسليح				القطاع		نموذج
	كانات	تسليح جانبي	علوي	سفلي	عمق	عرض	
	٨٥٦م/	—	١٨٥٣	١٨٥٣	٠,٦٠	٠,٣٥	ش ١
	٨٥٦م/	—	١٨٥٤	١٨٥٤	٠,٧٠	٠,٣٥	ش ٢
	٨٥٦م/	١٢٥٢	١٨٥٤	١٨٥٤	٠,٨٠	٠,٣٥	ش ٣

جدول نماذج الأعصاب

نموذج	القطاع		التسليح السفلى	التسليح العلوى	التسليح الجانبي	كانات		ملاحظات
	عرض	عمق				وسطية	بجوار الركائز	
ص ١	١,١٥	٠,٣٧	٢٢ Ø ٢	١٨ Ø ٢	—	٦ Ø ٨ م	١٢ Ø ٨ م	
ص ٢	١,١٥	٠,٣٧	٢٦ Ø ٢	١٤ Ø ٢	—	٦ Ø ٨ م	١٢ Ø ٨ م	
ص ٣	١,١٥	٠,٣٧	٢٢ Ø ٢	١٨ Ø ٢	—	٦ Ø ٨ م	١٢ Ø ٨ م	
ص ٤	حسب التسليح	٠,٣٧	١٤ Ø ٣	١٤ Ø ٣	—	٦ Ø ٨ م	١٢ Ø ٨ م	

المملكة العربية السعودية



وزارة التربية والتعليم
MINISTRY OF EDUCATION
وكالة الوزارة للمباني

اسم المشروع		مجمع النويمة التعليمى بنات	
اسم اللوحة		الجداول الاضافية	
رقم اللوحة	(3)	مقياس الرسم	—
التاريخ		25/04/2020	

- يراجع مراجع جميع الجداول مع المخططات قبل الشروع في التنفيذ
- يراجع مراجع لوحة تفاصيل القواعد المشتركة
- يراجع مراجع لوحة تفاصيل الاعمدة


المدرسة الابتدائية

شركة بناء الجزيرة للمقاولات


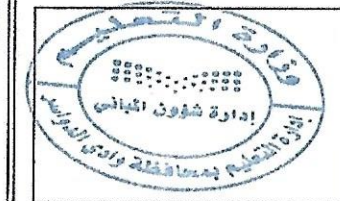

مهندس / فهد بن عايد المدرع	مدير شؤون المباني
التوقيع	

مهندس المقابل	
مهندس الامتثال	
تقديم رقم	304

المملكة العربية السعودية



وزارة التربية والتعليم
MINISTRY OF EDUCATION
وكالة الوزارة للمباني

اسم المشروع	مجمع التويعمة
اسم اللوحة	التعليمي بنات
رقم اللوحة	سقف الدور الارضي
التاريخ	25/04/2020




المدرسة الابتدائي




اسم المكتب
Altholathi
التحليل
NRE Engineering Consulting
MOBILE: 992307684
E: Altholathi1@gmail.com ID: 1602

مدير شؤون
المباني
التوقيع


مهندس
المقاول
مهندس
الاستشاري
تقديم رقم

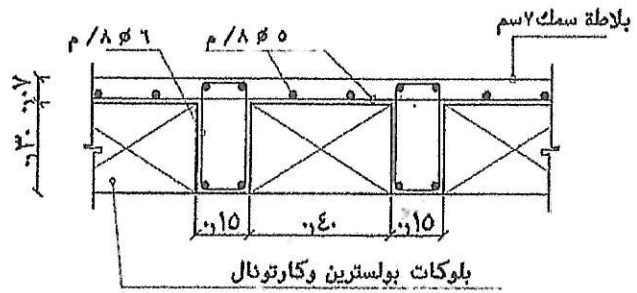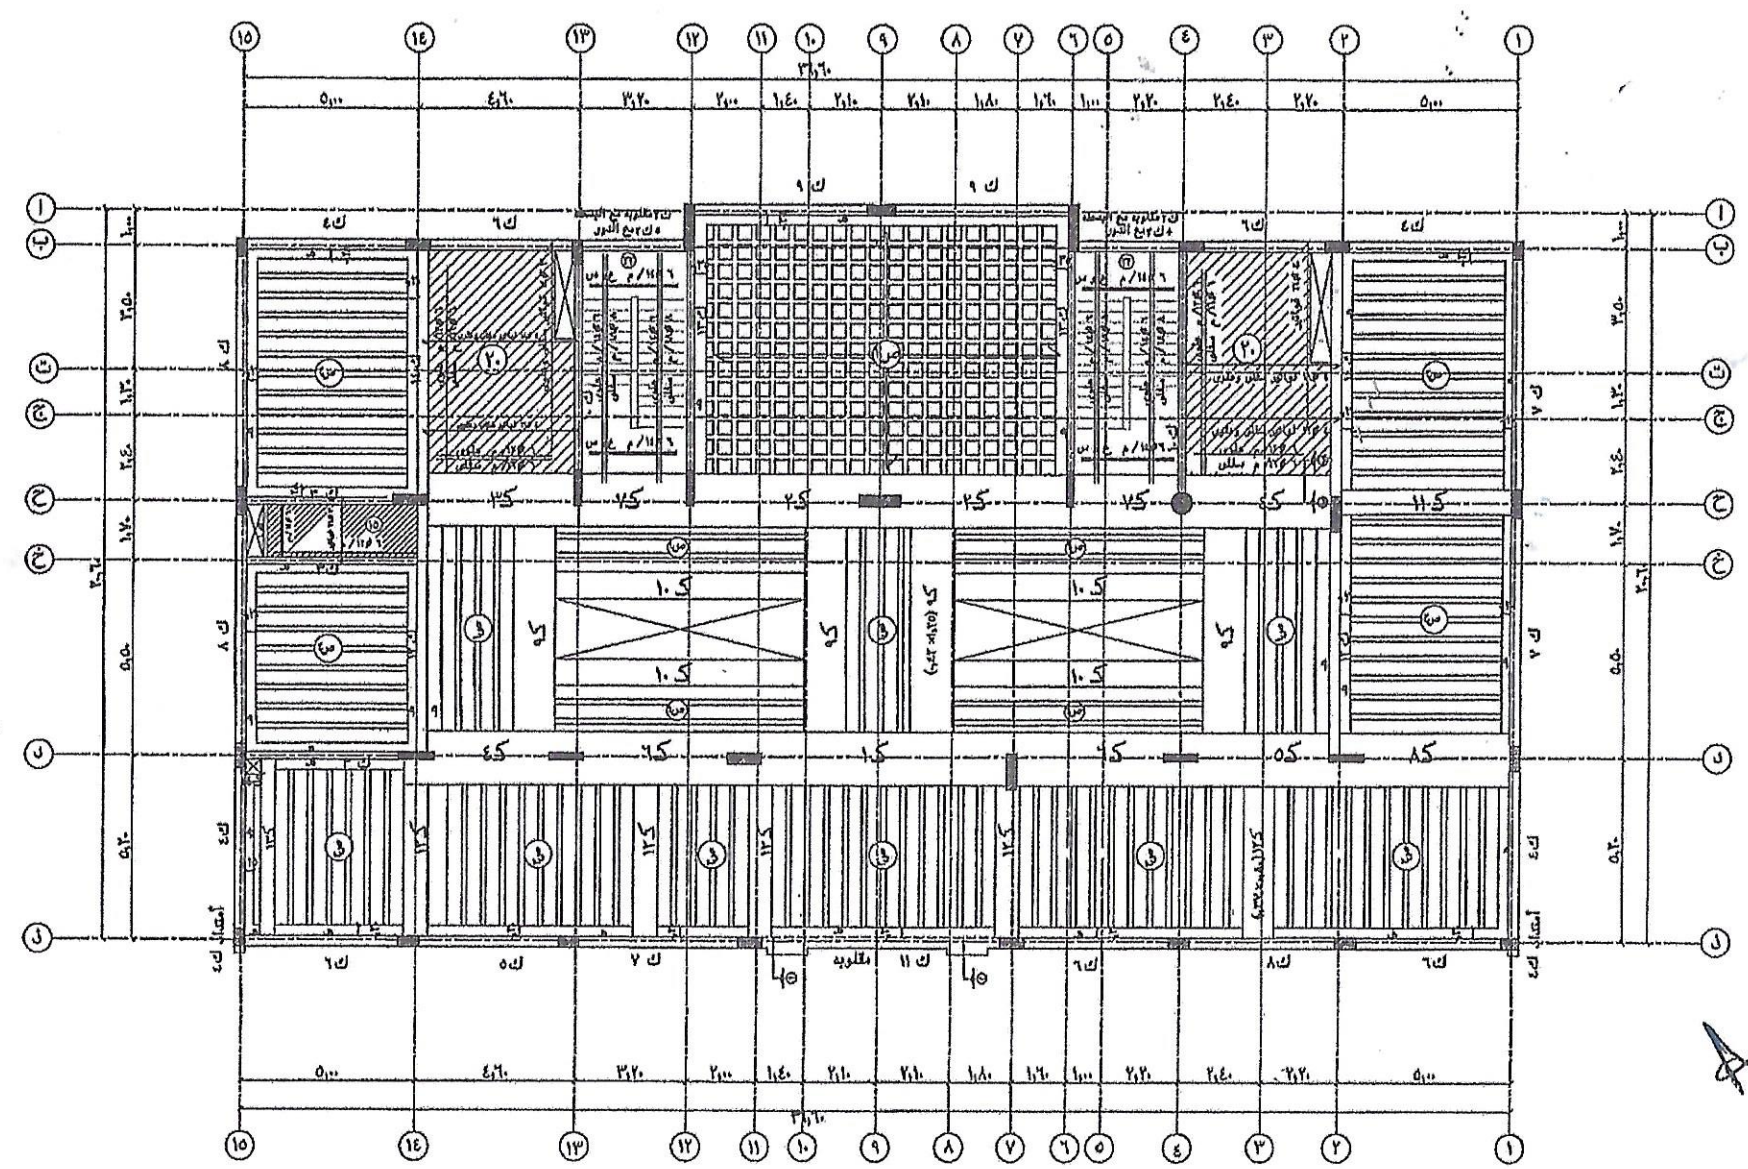

قطاع خلال البلاطة العودى

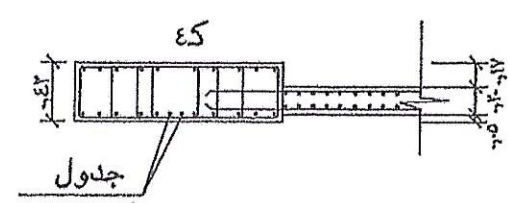

قطاع ب-ب






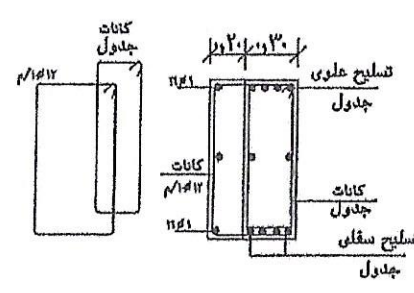


قطاع ا-ا

المقاول
مهندس
الاستشاري
تقديم رقم

عنصر
1/2

~~PRODUCED BY AN AUTODESK EDUCATIONAL PRODUCT~~

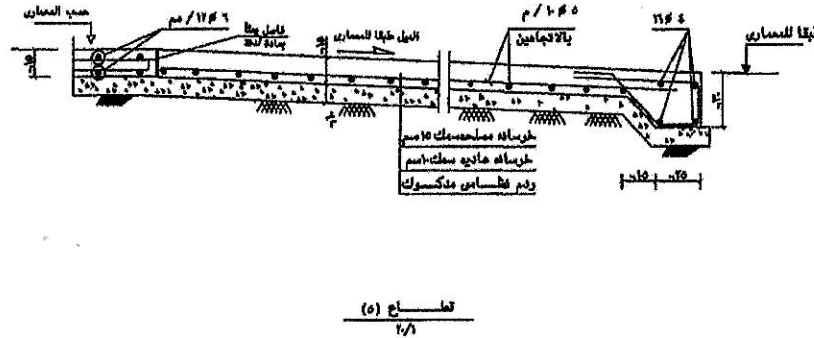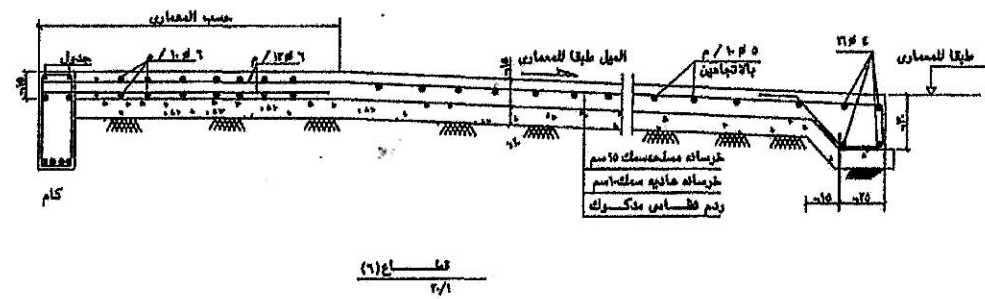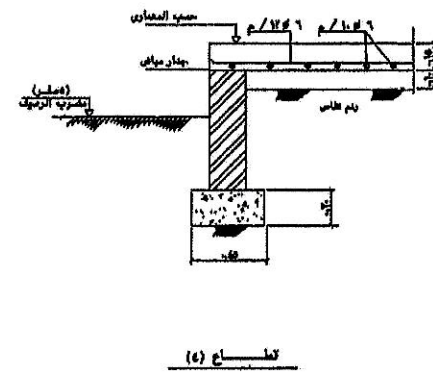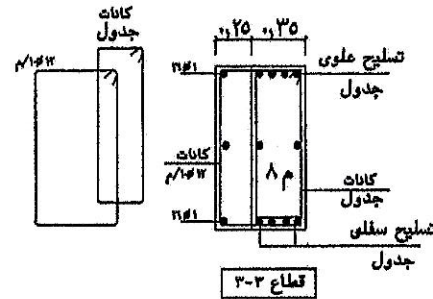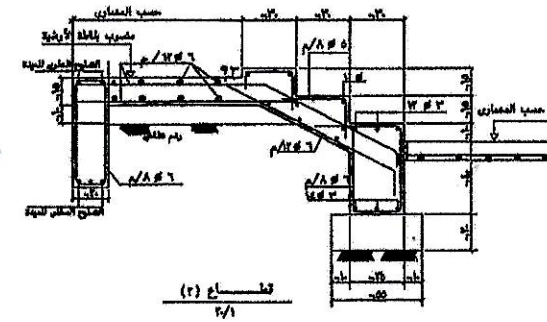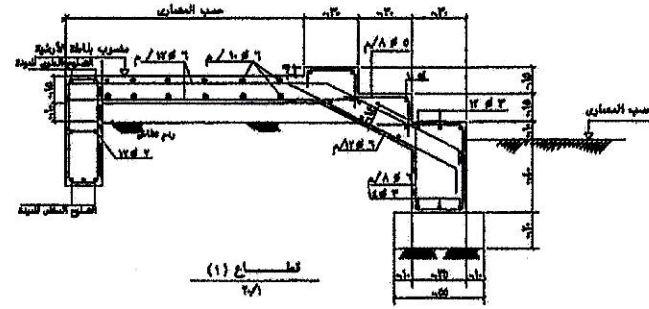

المملكة العربية السعودية



وزارة التربية والتعليم



وكالة المياس

الإدارة العامة للدراسات والتصميم

اسم المشروع	مجمع التوجيهية
اسم الوحدة	التعليمى بنات
رقم الوحدة	(4)
التاريخ	20/03/2021


AS- Bui 14

مدرسة الابتدائي

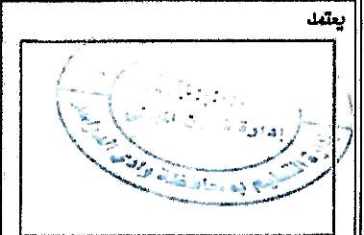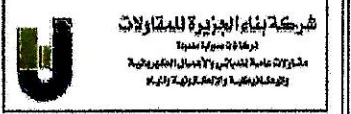

مدير شؤون المباني / مهندس / المهندس عابد السديع

مهندس
المقاول
مهندس
الاستشاري
تقديم رقم
4-01

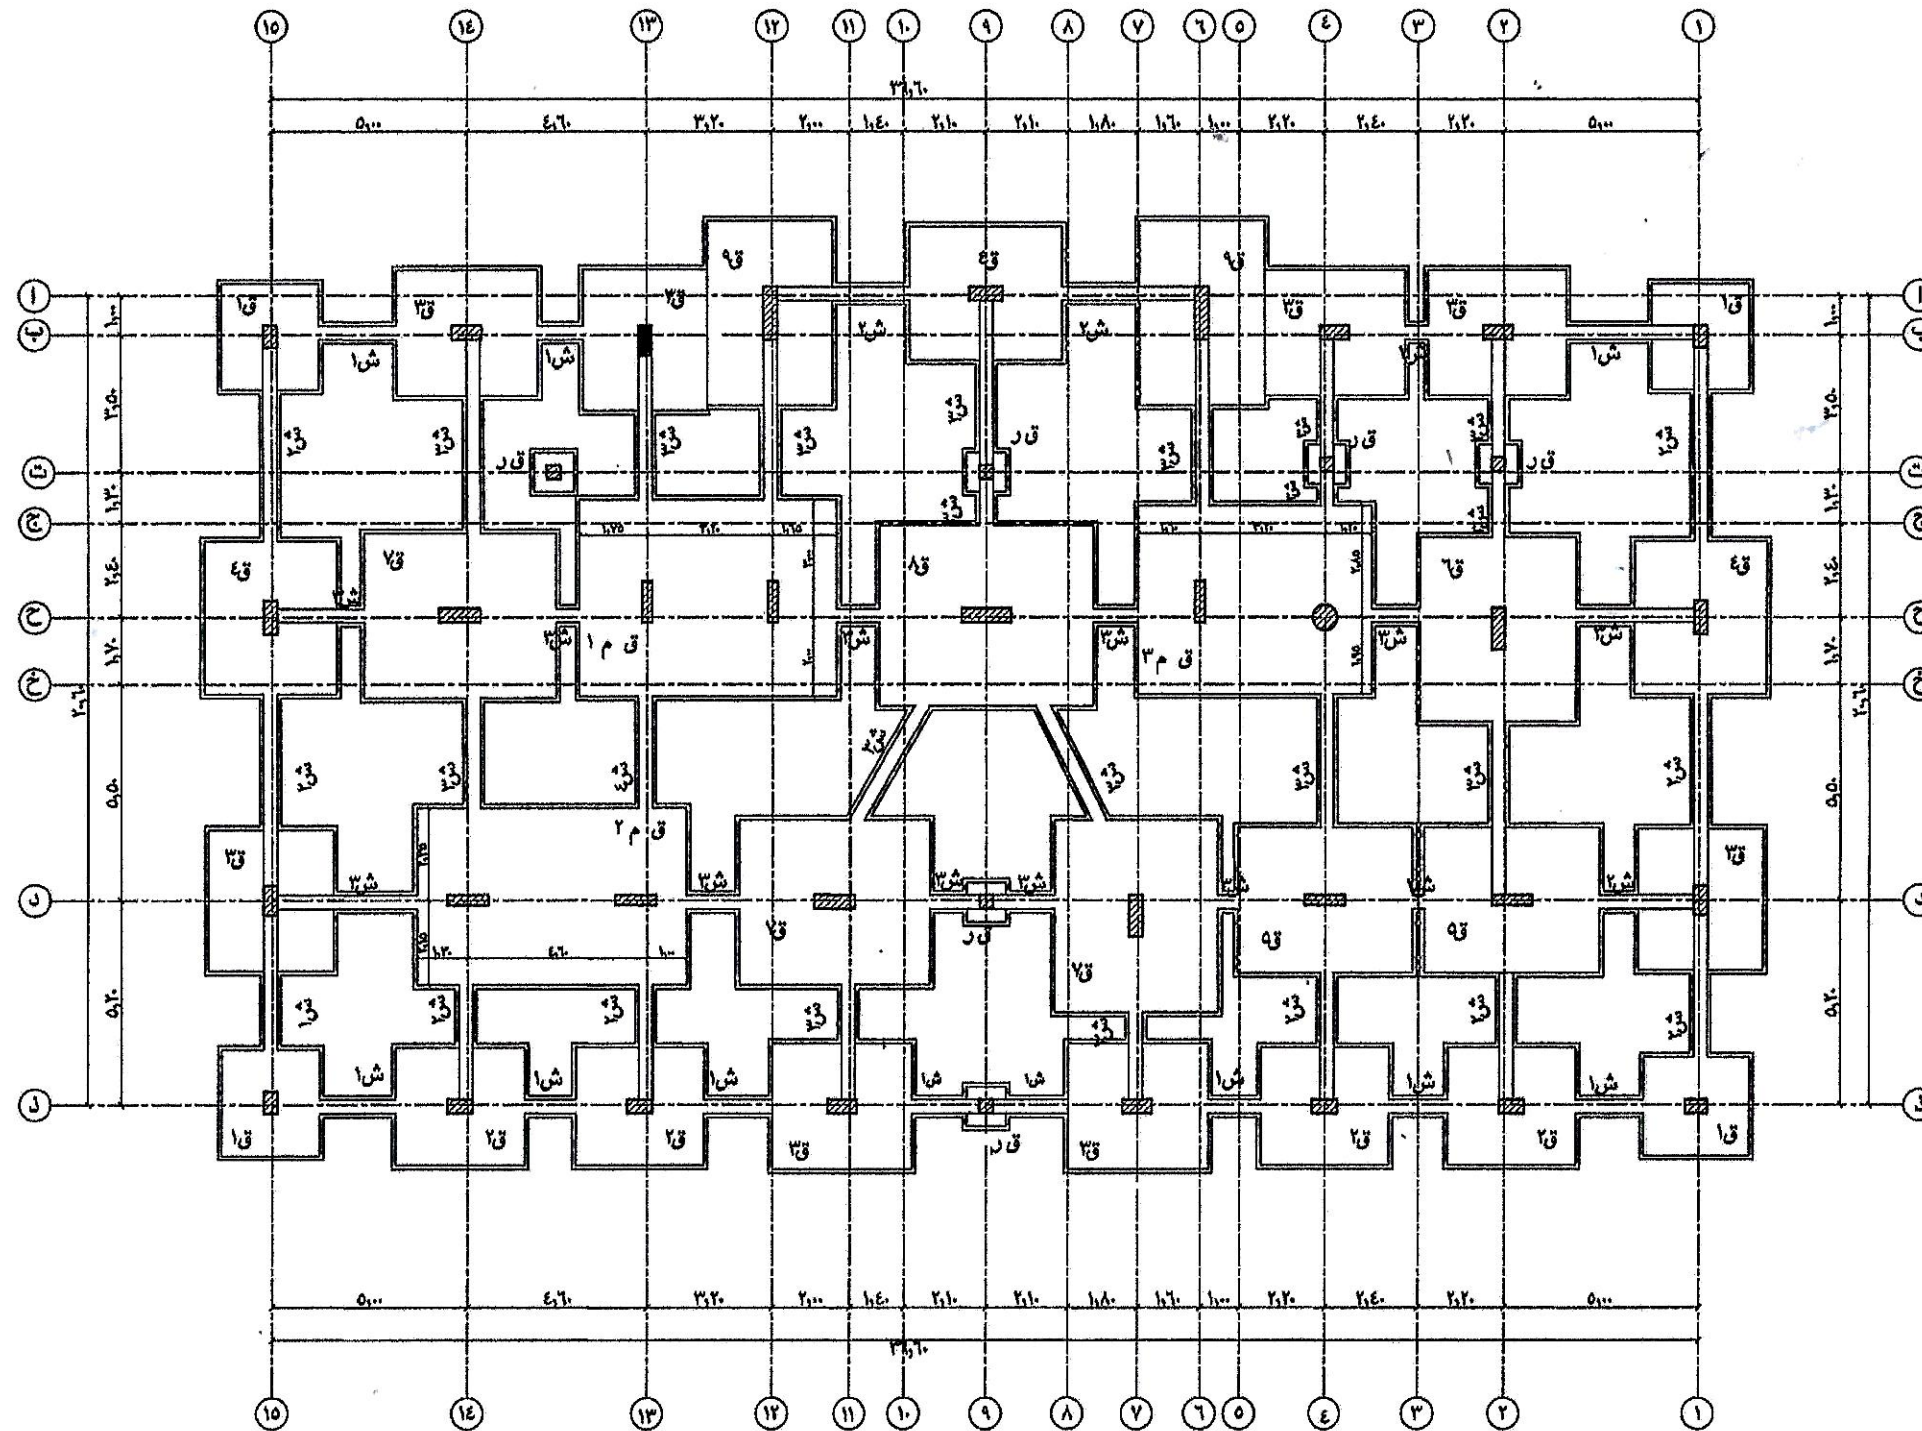

المملكة العربية السعودية



وزارة التربية والتعليم
MINISTRY OF EDUCATION


وكالة الوزارة للمباني

اسم المشروع	مجمع التوجيهية
اسم اللوحة	التعليمى بنات
رقم اللوحة	(5)
التاريخ	20/03/2021

يراعى مراجعة الملاحظات الانشائية وحلقة المحاور والاعمال
يراعى مراجعة جدول القواعد والشهادات
يراعى مراجعة تفاصيل القواعد المشتركة
تم عمل شهادات بطن مسطح القواعد
مع عمل مميزات رابطة فوق مسطح القواعد في الناجمين
لا يزيد سمك طبقة الردم فوق مسطح السطح المصنوع من 10 سم
تم تصميم القواعد على اجسام قوية صالحي لا يقل عن 50 راكم/سم
نسبة الدك للردم النظامي لا تقل عن 18%

AS-Built
لمبنى الابتدائي

شركة بناء الجزيرة للمقاولات
الهندسة المعمارية والانشائية
مشاركون عامة الخدمات والاموال الحكومية
والهندسة المدنية والانشائية والتربة

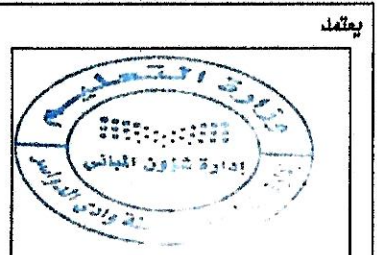

مدير شؤون
المباني
مهندس / فهد بن خالد المدرع
التركي

مهندس المقاول	مهندس الاستشاري
مهندس الاستشاري	تقديم رقم

شركة بناء الجزيرة للمقاولات
مهندس
الاستشاري
الاساس
5-01

المملكة العربية السعودية




وزارة التربية والتعليم
MINISTRY OF EDUCATION
وكالة الوزارة للمباني

اسم المشروع	مجمع التويعمة
اسم اللوحة	التعليمى بنات
رقم اللوحة	(6)
التاريخ	20/03/2021
مقياس الرسم	1/100

يراعى مراجعة لوحة تفاصيل الاعمدة
يراعى مراجعة جدول الاعمدة
يراعى مراجعة كافة مخططات المشروع قبل الشروع
في التنفيذ

AS- 100
لجنة الإشراف

شركة بناء الجزيرة للمقاولات
الهندسة المعمارية والاساسات والتاسيس
والكهرباء والميكانيكا والبيوتكنولوجي والبيئة

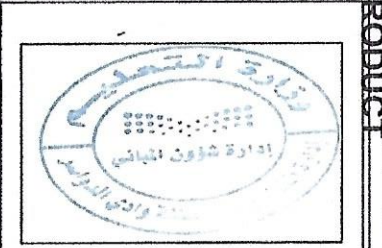


مدير شؤون المباني / مهندس / فهد بن عبد المنعم
مهندس / فهد بن عبد المنعم

مهندس
المقاول
مهندس
الاستشارى
تقديم رقم 6-01


ملاحظات

- 1- تراجع المحاور والأبعاد بالمخططات الانشائية مع الأبعاد والمحاور بالمنظرة باللوحات المعمارية .
- 2- صمم هذا النموذج ليظل في المناطق الخيرية ممرضة للزلازل تعافياً .
- 3- صممت الأعمدة والأساسات لتتحمل ثلاثة أدوار فقط (أرض + أول + ثان) .
- 4- صممت الأساسات على ثلاثة جمود أمدة للتربة ٥٠ كجم / سم ٢ .
- 5- يحدد منسوب التأسيس طبقاً لتوصيات تقرير التربة .
- 6- المواصفات السائدة في حالة تعارضها مع الأساسات اللينة تلك معاً .
- 7- في الميدان الرابطة المستمرة (انشادات) يتم التسليح السفلى والعلوى داخل البحر المجاور بطول لا يقل عن ثلث البحر الأصلي أو المجاور أيهما أكبر .
- 8- إجمالاً للصخر المصنبت القياسية من الخرسانة المسلحة بد ٢٨ يوم من الصب لا يقل عن ٢٠ كجم / سم ٢ .
- 9- إجمالاً للصخر المصنبت القياسية من الخرسانة العادية بد ٢٨ يوم من الصب لا يقل عن ٢٠ كجم / سم ٢ .
- 10- حديد التسليح المستخدم يكون من النوع عالي المقاومة ذو إجمالاً ضمان لا يقل عن ٤٢٠ كجم / سم ٢ .
- 11- تراسى توصيات تقرير التربة فيما يتعلق بسبك الفطاء الخرساني للعناصر الانشائية المعرضة للتربة .
- 12- يراعى خفض منسوب ظهر بلاطات دورات المياه (البلاطات المهرشة) بقليل ١٥ سم عن منسوب الصخرات والبلاطات المجاورة ويتم ملء فرق السقوط بخرسانة ريفية لا تزيد كثافتها عن ٧٠٠ كجم / سم ٢ طبقاً لمواصفات الوزارة .
- 13- بسك البلاطات المصنفة ١٥ سم مالم يذكر خلاف ذلك .
- 14- يرجع لتفاصيل السلاسل بالمخططات .
- 15- في الصخرات التي يتغير عرشها يتم تركيز الحديد في العرض الأصغر وإضافة ١٤ سلكاً وملوى في القطاع الأكبر .
- 16- يراعى معالجة الكانات عند بداية ونهاية الأعمدة والمسافة (م) كذلك يراعى معالجة الكانات عند بداية ونهاية الكمرات والميدات والمسافة (م) بحيث لا يقل عن ١ متر و طبقاً لتفاصيل الموضحة في لوحة التفاصيل والملاحظات الانشائية الما
- 17- في الكمرات والميدات التي على شكل زاوية والداخلية ضيق لها كانات مقلقة .
- 18- يراعى عزل الأساسات طبقاً للمواصفات مع مراعاة جميع الاحتياطات الواردة في تقرير التربة الخاص بالمشروع .
- 19- يراعى أن يتطابق مركز القاعدة مع مركز المأمود في القواعد المنفصلة .
- 20- التسليح المبين على المسقط الأفقي
- 21- تسليح إضافي ملوى على المتر
- 22- تسليح إضافي ملوى على المتر
- 23- يتم تحديد بطنية قديم الجسور السالطة والدور والبلطات التي يصل أو يزيد بعمقها عن ٨٠٠ م بالقيمة التقريبية طول البحر/٣٠ وعموماً يلتزم المقاول بدراسة تحديد جميع الجسور والبلطات واعتمادها من المهندس المشرف .
- 24- تستخدم البسوكات البوليمريتين والكارتونال في البلاطات العوردي ويتم فكها بعد التسك .
- 25- يجب على المقاول متابعة جميع المخططات الانشائية مع المعمارية قبل البدء في التنفيذ .
- 26- يراعى الالتزام بما ورد بمخططات التفاصيل الانشائية العامة للوزارة والملاحظات الانشائية العامة وكذلك بشروط ومواصفات وزارة التربية والتعليم .

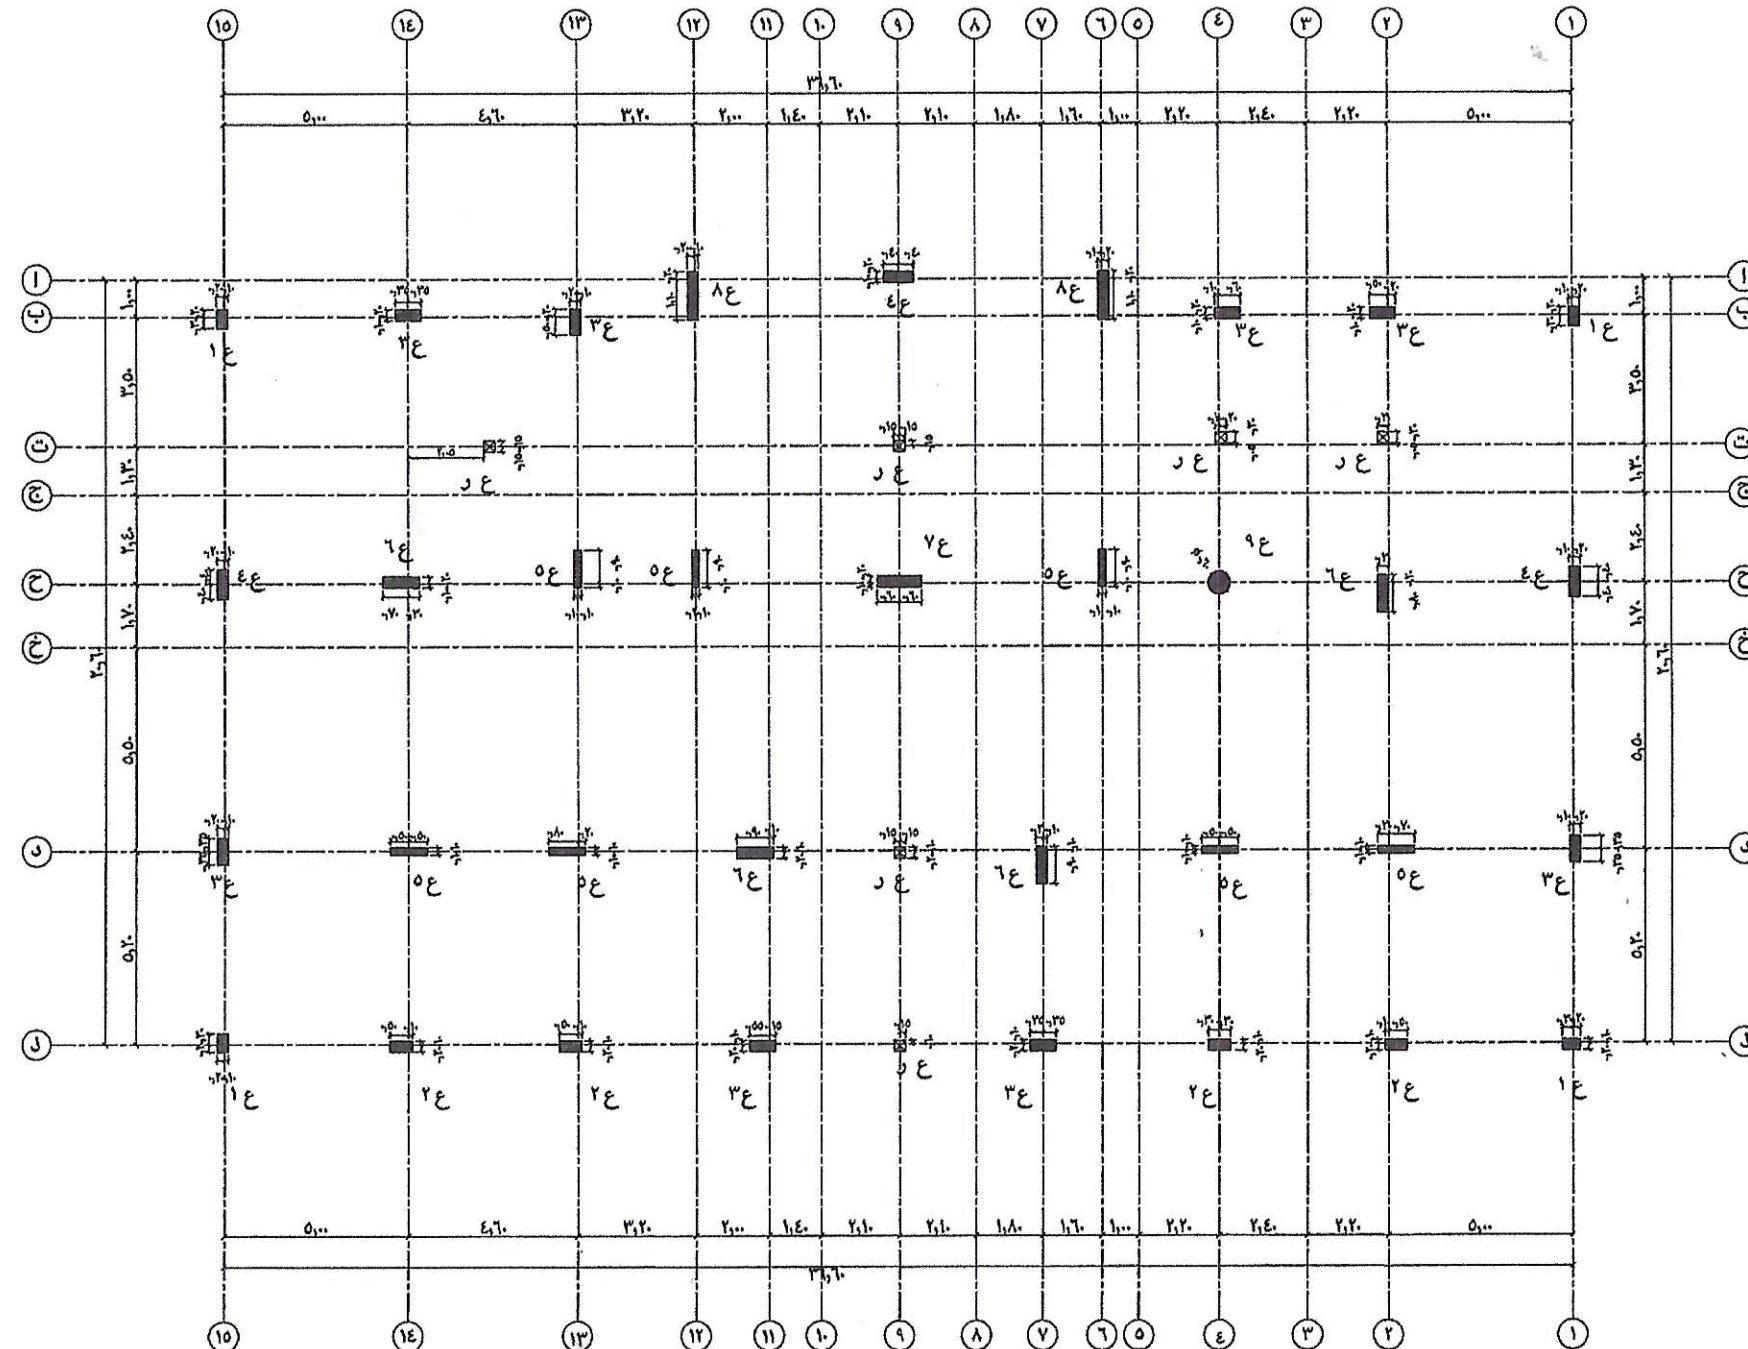



PRODUCED BY AN AUTODESK EDUCATIONAL PRODUCT

PRODUCED BY AN AUTODESK EDUCATIONAL PRODUCT

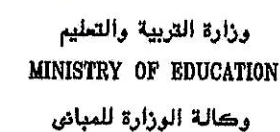



يرأس مراجعة الملاحظات الإنشائية بلوحة المناور والاعامه
يرأس مراجعة جميع الابعاد مع الجدول الإنشائي ومخطط القواعد

المدرسة الابتدائية

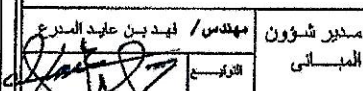
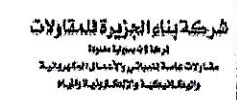


مهندس المقاول	شركة بناء الجبيل	10-01	تقديم رقم
مهندس الاستشاري	الشروع مجمع وادي السد		



ق ق م ۱

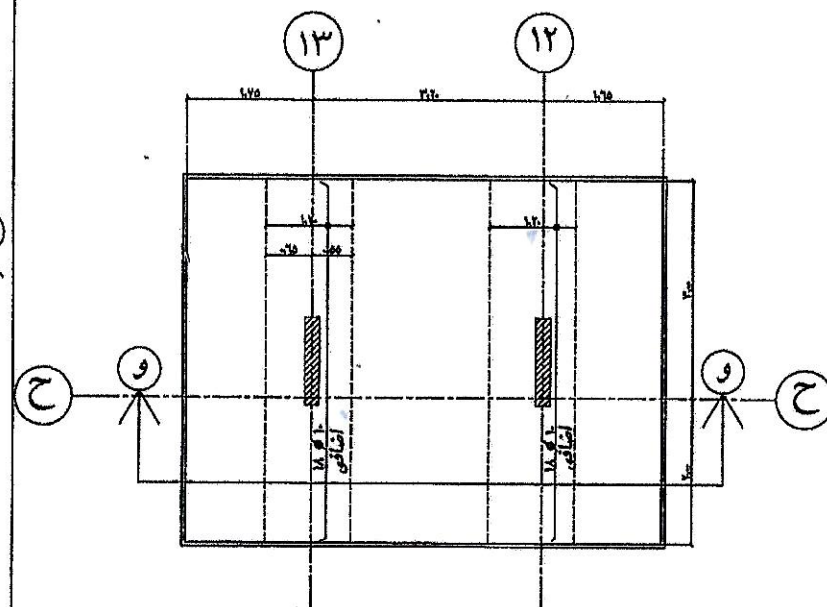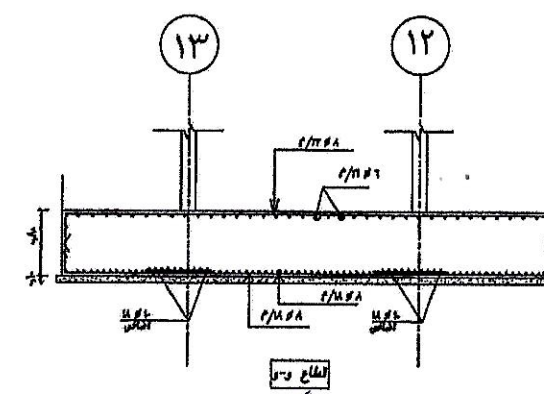

ق م ۲

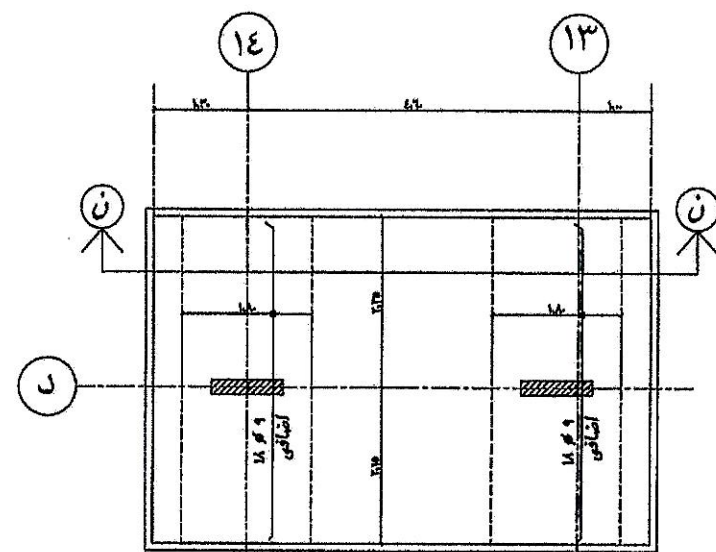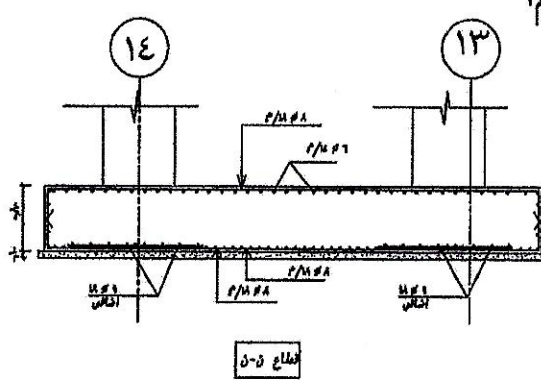

ق ق ۳

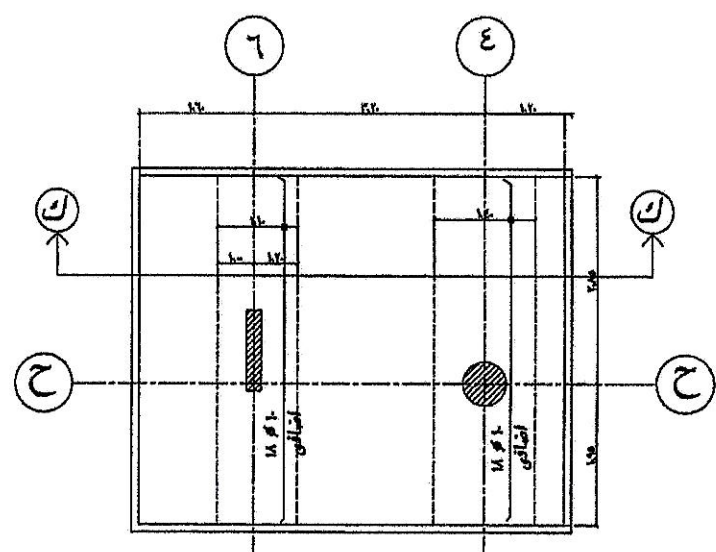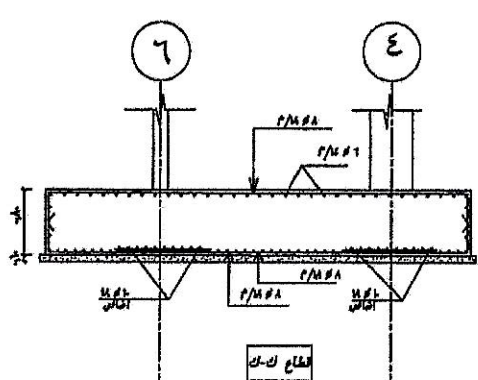

جدول القواعد لجهد تربة آمن = ١,٥٠ كجم / سم^٢

ملاحظات	التسليم العلوي		التسليم السفلي		خرسانة مسلحة			خرسانة عادية			معدل
	الاجزاء العلوي	الاجزاء السفلي	الاجزاء العلوي	الاجزاء السفلي	عمق	عرض	طول	عمق	عرض	طول	

مشاريع مجمع الترميم التعليمي
وادي الدواسر

المملكة العربية السعودية




وزارة التربية والتعليم
MINISTRY OF EDUCATION
وكالة الوزارة للمباني

اسم المشروع	عرجم قمر بنو علي بن علي
اسم اللوحة	الميدات الوسطية
رقم اللوحة	١٤
مقياس الرسم	١٠٠/١
التاريخ	2013/2021


يراعى مراجعة الملاحظات الانشائية بلوحة المحاور والاعمده

مدرسة الابتدائية
AS - Puri

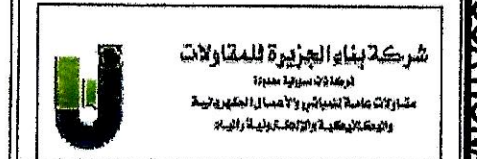

مهندس / دة فراح عرند
مهندس / دة فراح عرند


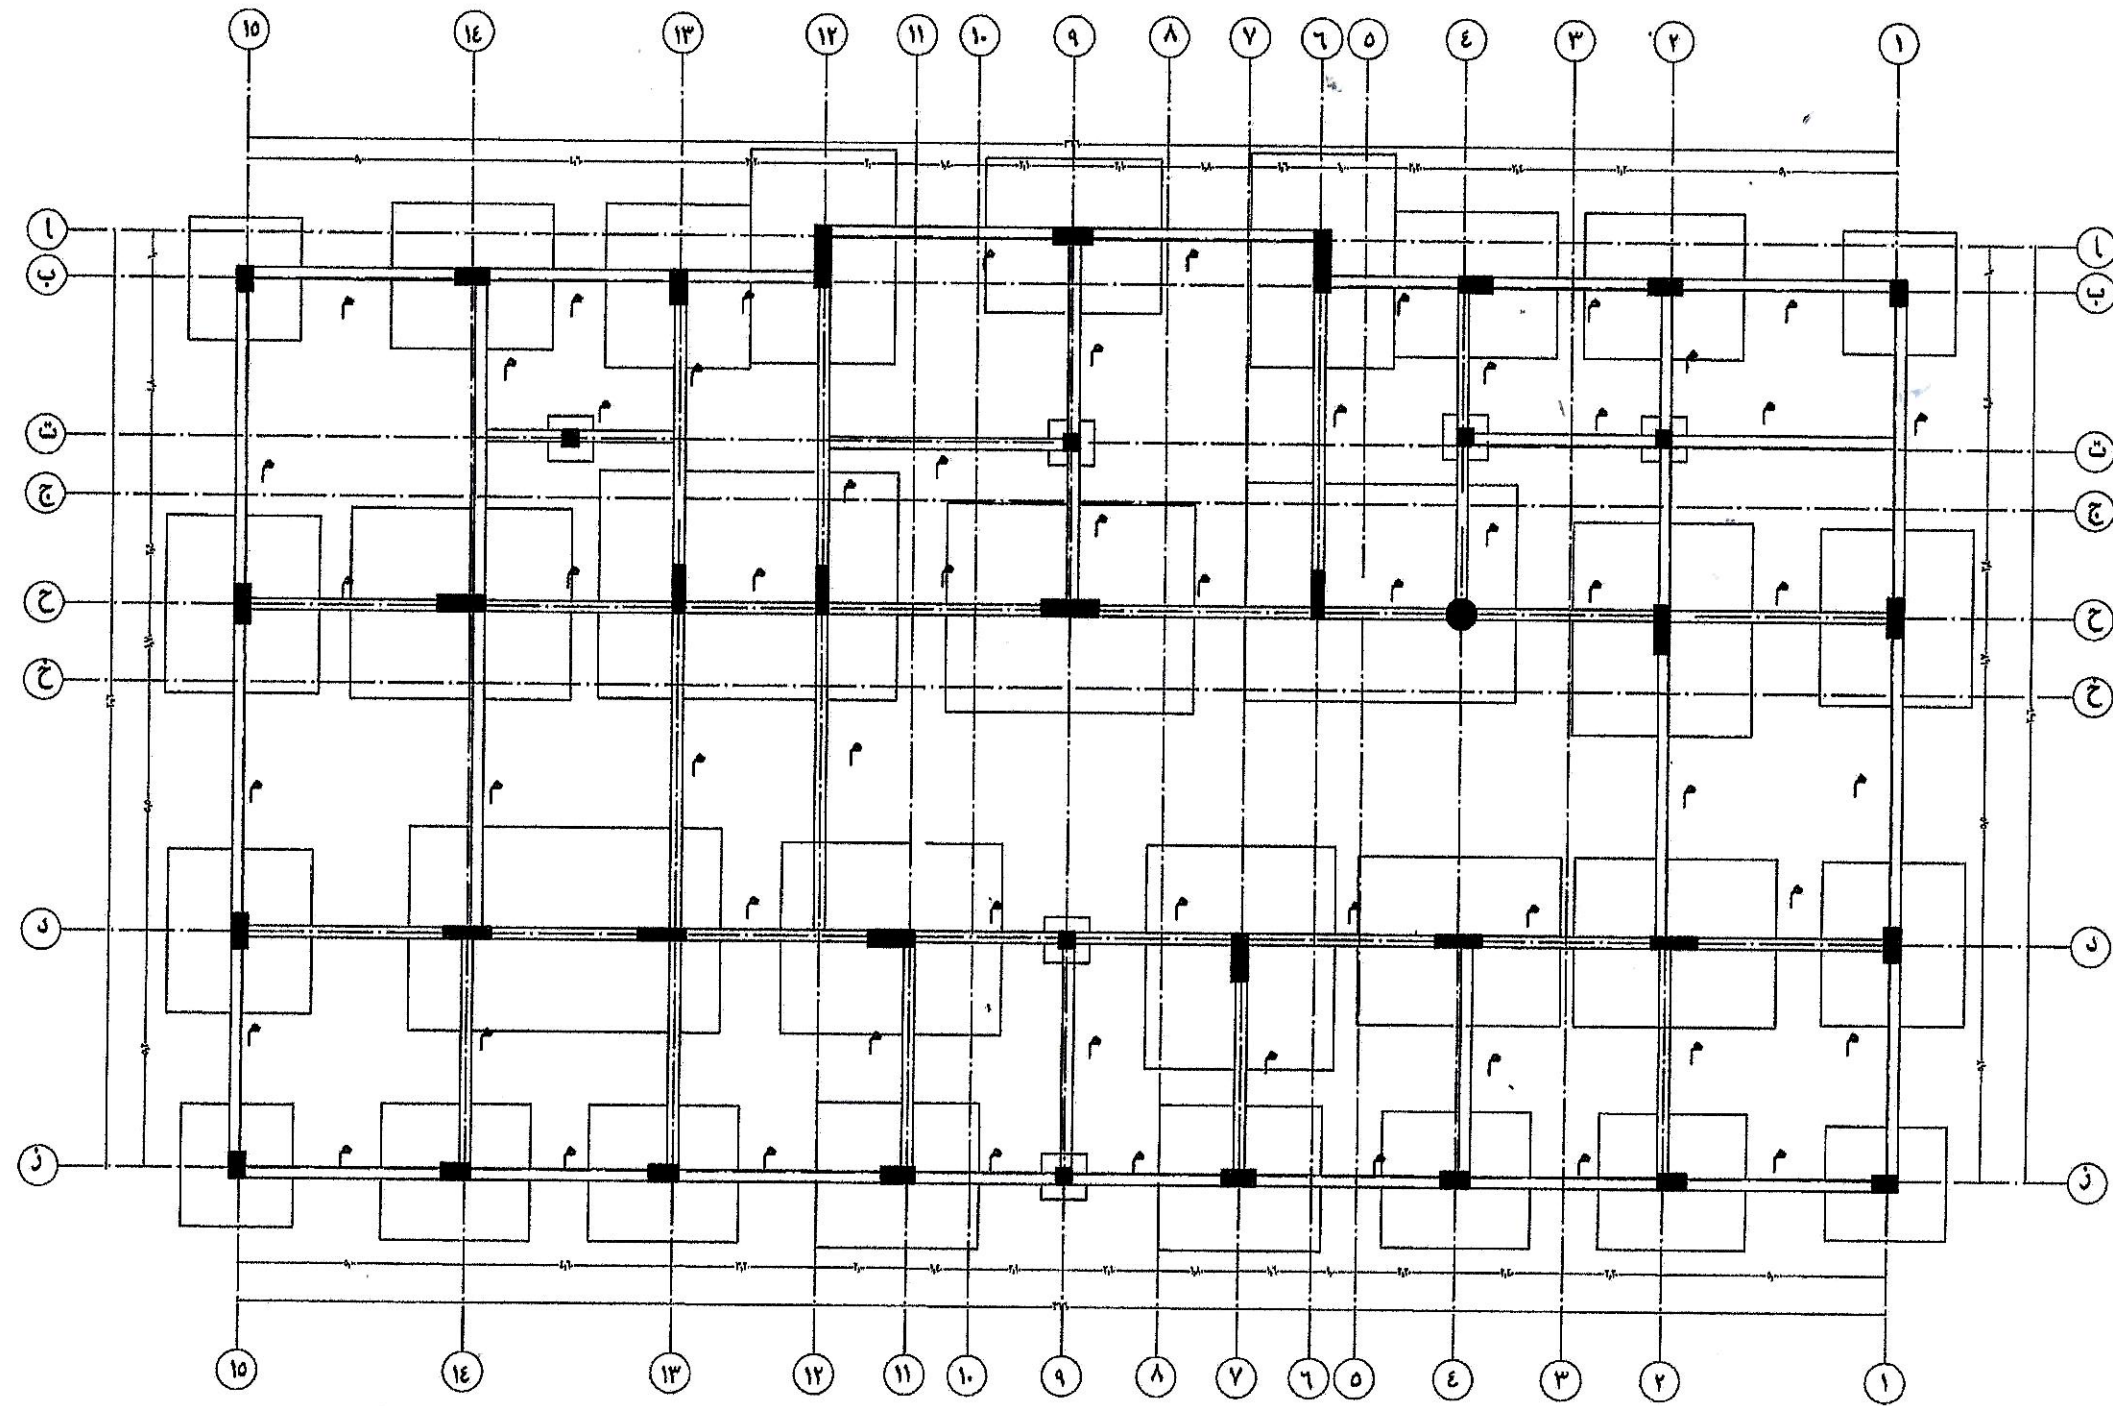

القطاع	القطاع	القطاع	الكادات
عمق	مرض	السفلى	العلوى
٢٥	٦٠	١٦/٤	١٦/٤

المملكة العربية السعودية



وزارة التربية والتعليم
MINISTRY OF EDUCATION
وكالة الوزارة للمباني

اسم المشروع	مجمع التويعمة التعليمي بنات
اسم المرحلة	سلك الدور الاول
رقم المرحلة	(١٣)
التاريخ	25/04/2020

يرأس الالتزام بطريقة الصليح المرفقة بمرحلة الملاحظات العامة
يرأس مراجعة الملاحظات الانشائية بلوحة المناور والاعتماد
يرأس مراجعة جدول الكميات والاحصاء
يرأس مراجعة تفاصيل المداخل
يرأس متابعة السلك مع اللوحات المعمارية
يرأس مراجعة اللوحات والناظر مع المخططات المعمارية
يرأس المحافظة على خطوط المراجعة معماريا
يرأس استخدام البسوكات البرلمانية والكاربونال
في اللوحات المعمارية ويتم ذلك بعد التمسك

مدير الإشراف





اسم المكتب


الثلاثي
Atholathi
for Architecture and Engineering
تصميم وتنفيذ
الهياكل الإنشائية والكهربائية والميكانيكية
والمرافق الصحية والبيئية
Email: atholathi1@gmail.com 011552

مدير شؤون
المباني
مهندس / قعد بن حماد المديح
التوقيع


مهندس المقاول	مهندس / قعد بن حماد المديح
مهندس الاستشاري	مهندس / قعد بن حماد المديح
تقديم رقم	١٣ - ١

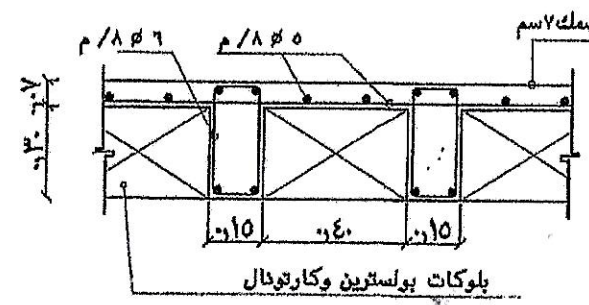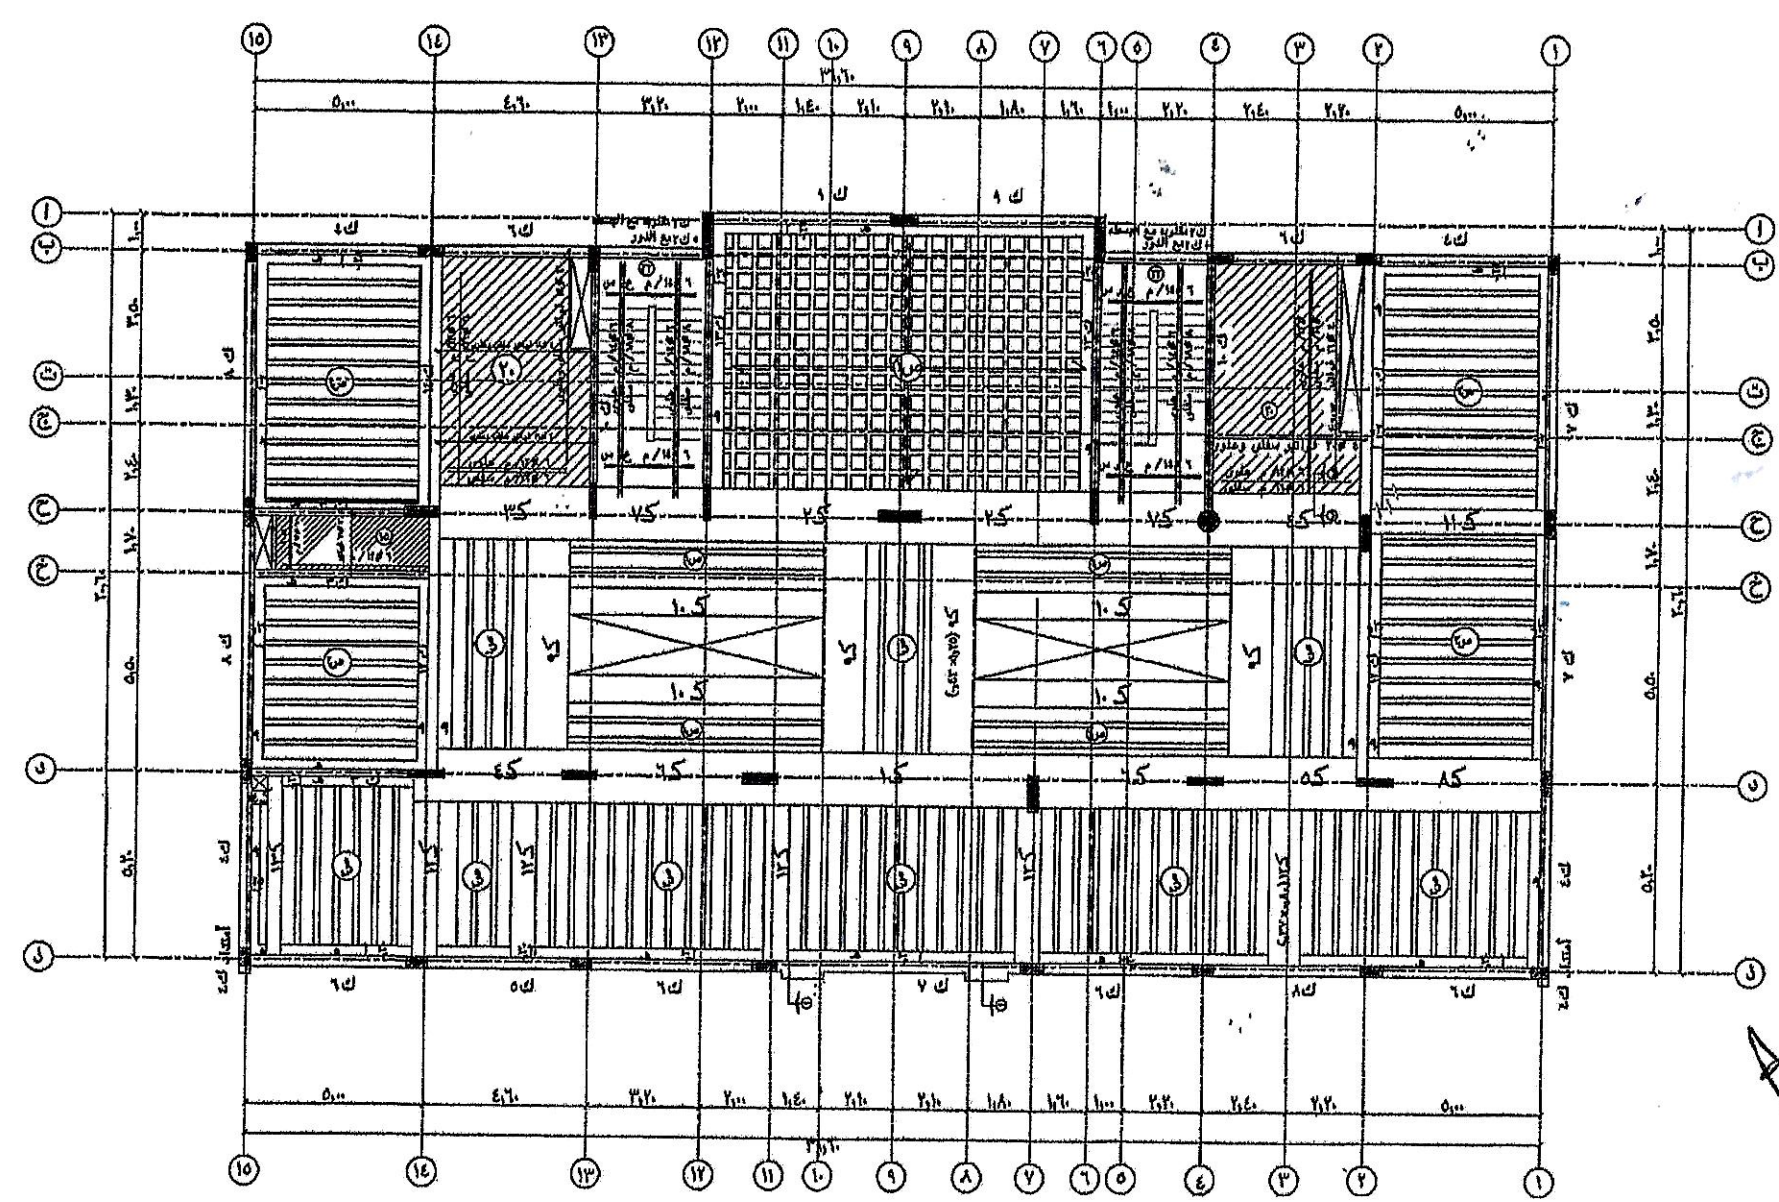

قطاع خلال البلاطة العوردي

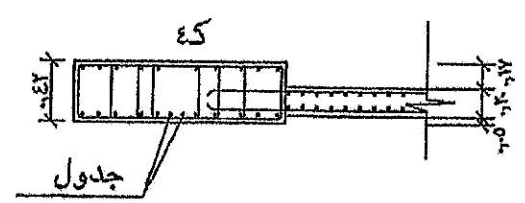


قطاع ب-ب

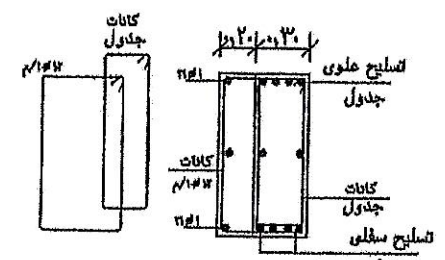

قطاع ١-١

مهندس
المقاول
مهندس
الاستشاري
تقديم رقم
١٣ - ١

ختم
١٣

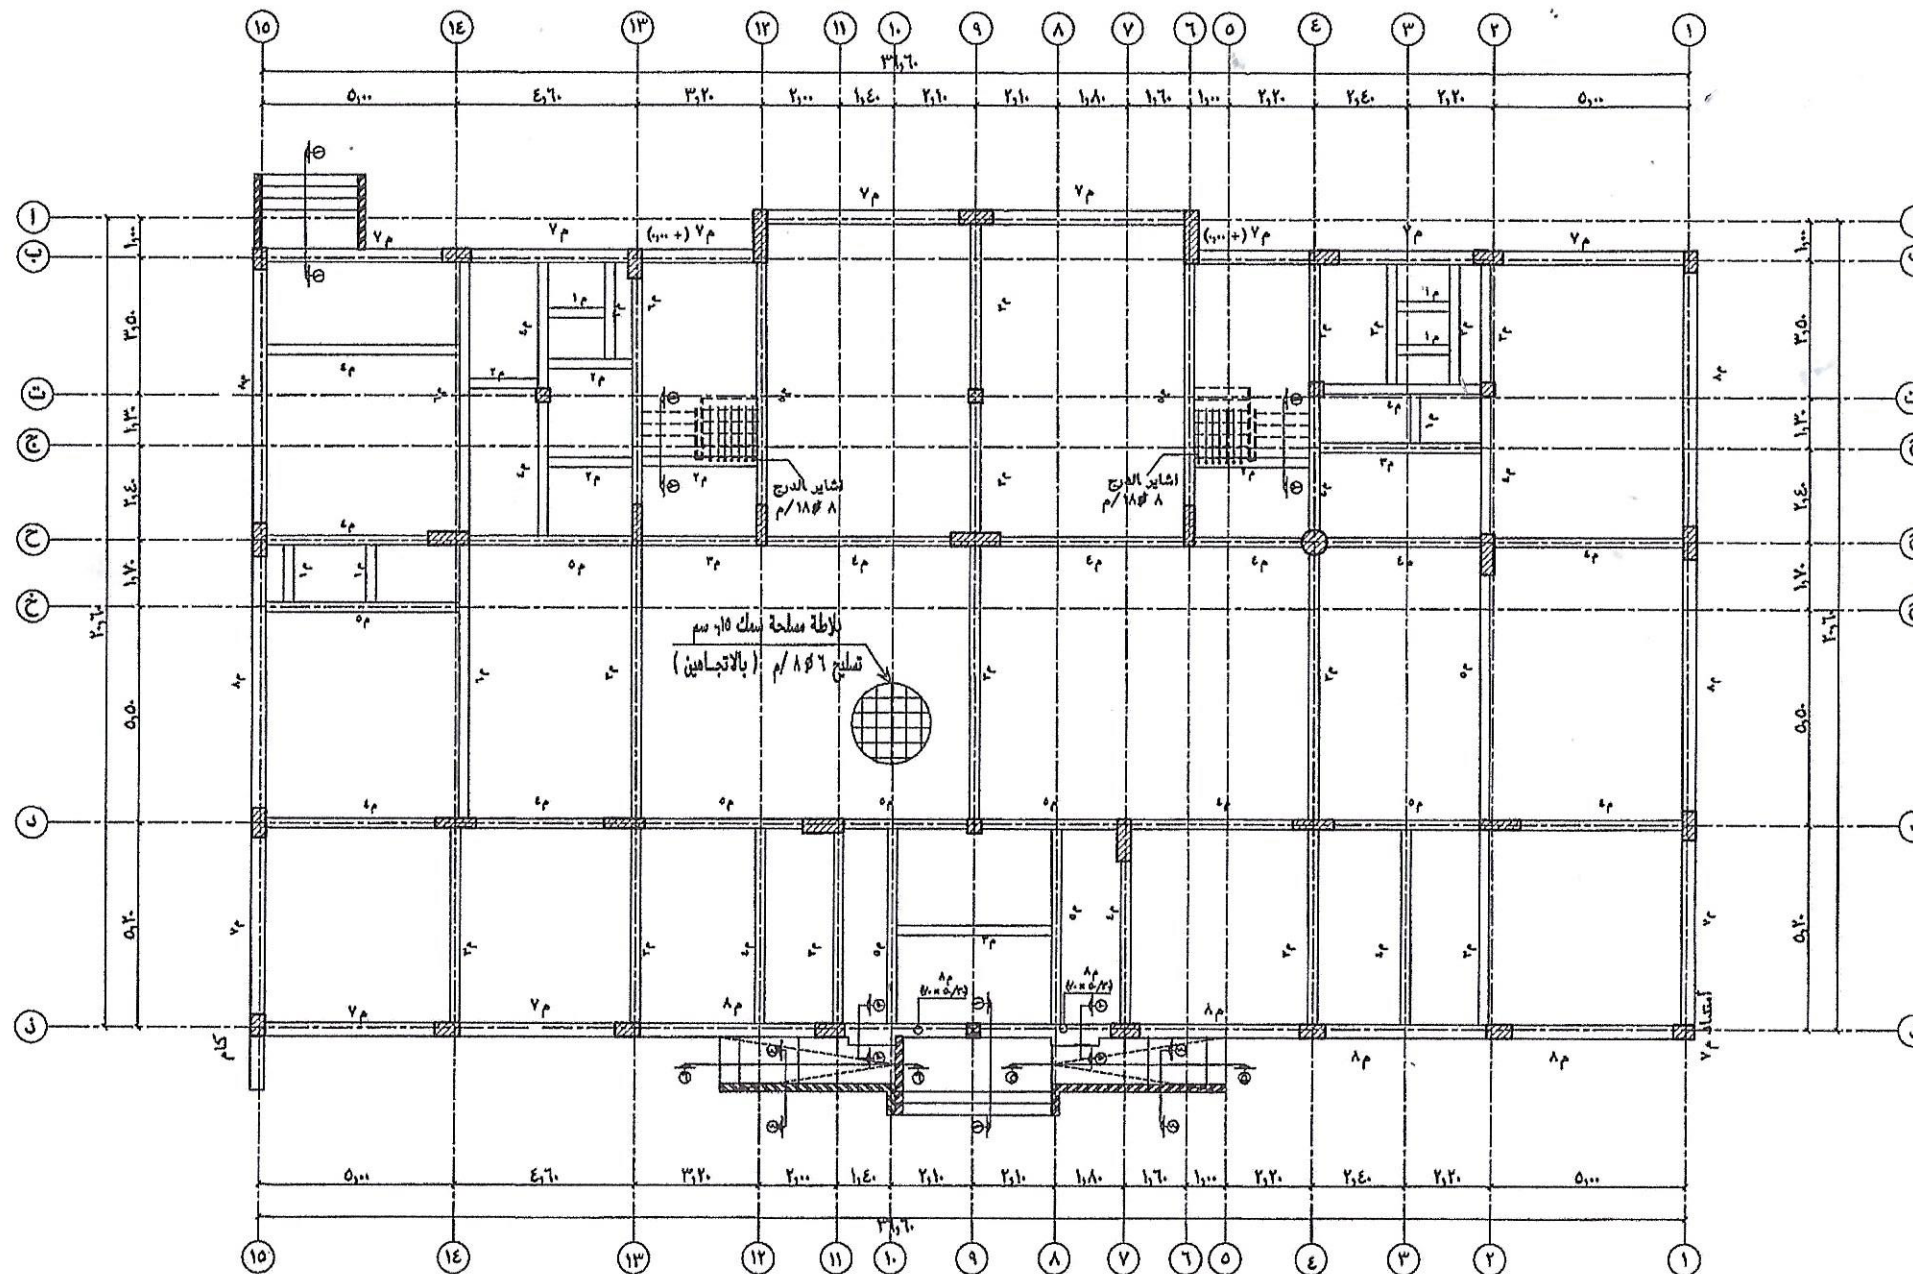

وزارة التربية والتعليم
MINISTRY OF EDUCATION
وكالة الوزارة للمباني

مجمع التوجيه التعليمي بنات		اسم المدرس	
المعلمات		اسم اللوحة	
رقم لوحة	(7)	مقياس الرسم	100/1
20/03/2021		تاريخ	


- يراجع مراجعة الملاحظات الانشائية بلوحة المحاور والاعامده
- يراجع مراجعة جدول الميزات
- يراجع مراجعة القطاعات الانشائية
- منسوب طهر جميع الميزات +٢٥-مالم يذكر خلاف ذلك
- أو تعارض مع التنايب المعماريه
- نسبة الدمك للردم الفضائي لا تقل عن ٨٨٪
- استخدام جدار بلوك مصمت حتى فرق منسوب لا يزيد
- عن ٢٥سم لسند جوارب المخذرات ودرج الدناخل وفي حالة
- زياده فرق المنسوب عن ذلك يتم استخدام جدار استنادي

As-Built
المراسم الإشرافية



شركة بناء الجزيرة للمقاولات
شركة ذات مسؤولية محدودة
مستأذن برخصة البناء والتشييد

يعتمد

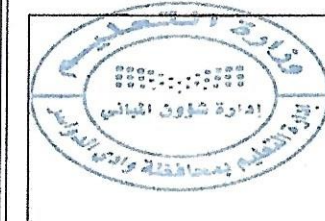

مهندس / فهد بن عابد المدرع	مدير شؤون إمباني
----------------------------	---------------------

شركة بناء الجب
شركة مجمع
شركة وادي السيل


هندس
مقاویل

س	ساری
---	------

رقم	
-----	--

7-01

المملكة العربية السعودية

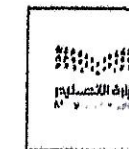

وزارة التربية والتعليم
MINISTRY OF EDUCATION
وكالة الوزارة للمباني

اسم المشروع	مجمع التوعية التعليمي بنات
اسم الوحدة	سقف الدور الثاني
رقم الوحدة	(13)
التاريخ	25/04/2020





المهندس الإشرافي





مدير شؤون المباني	مهندس / فهد بن عايد العبدون
التوقيع	


تقديم رقم	13 - 1

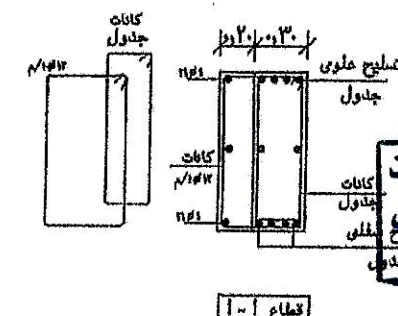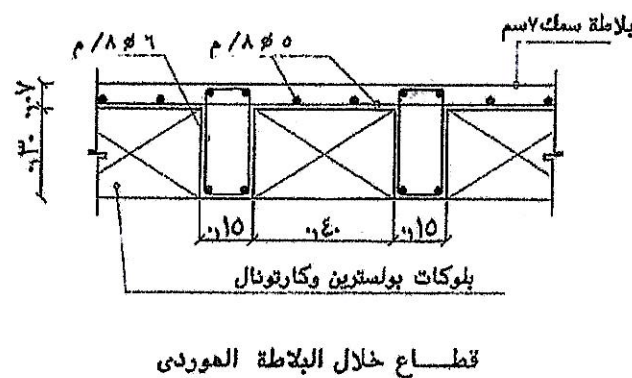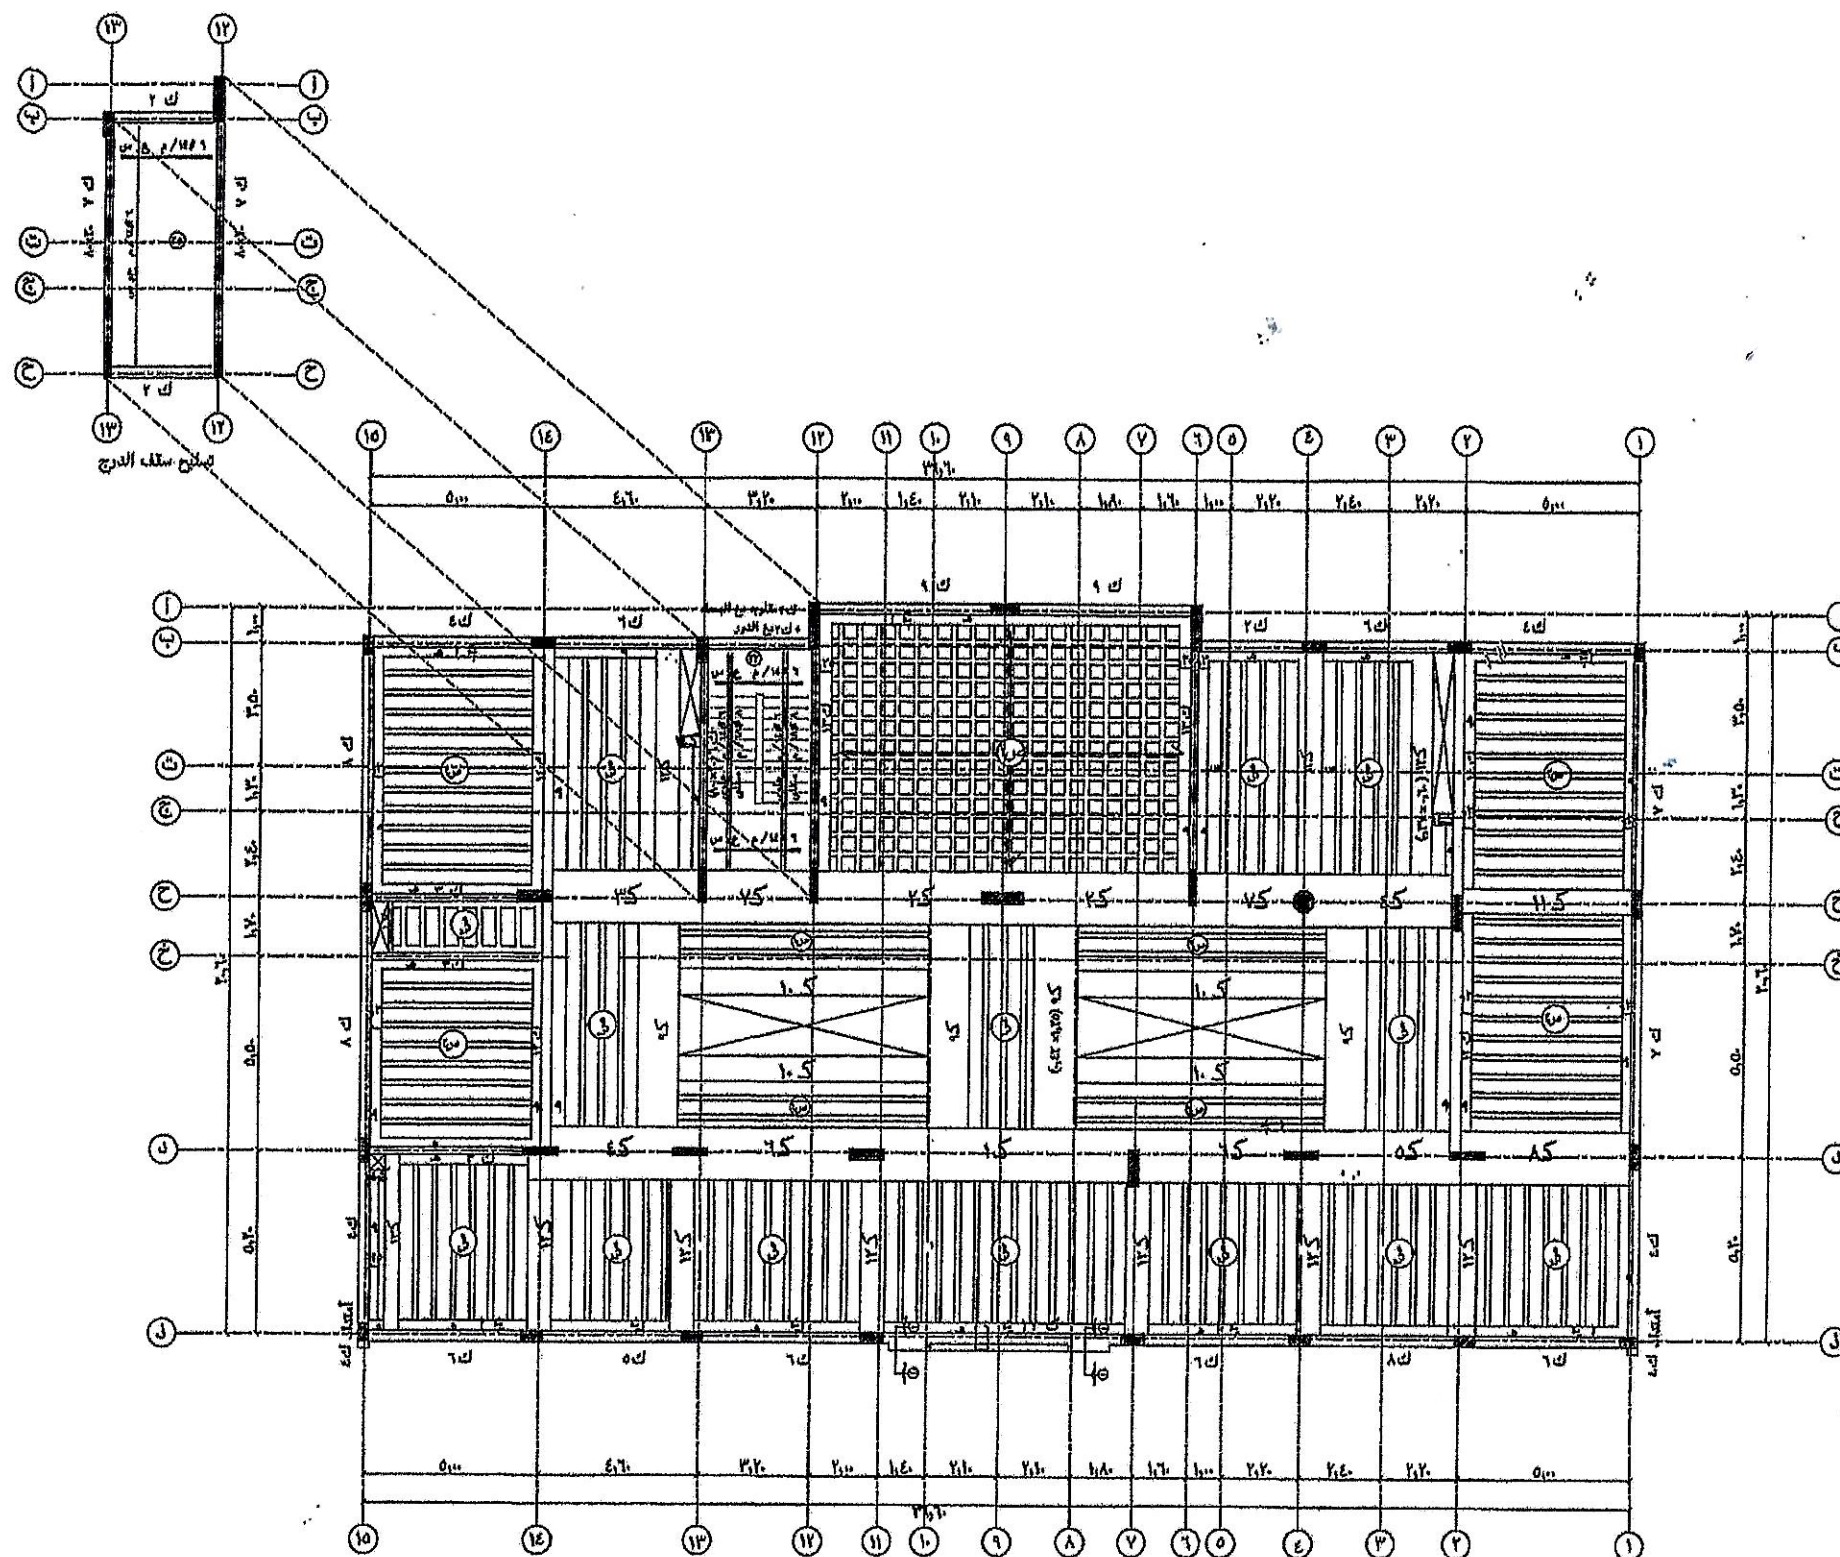


عن
13/1

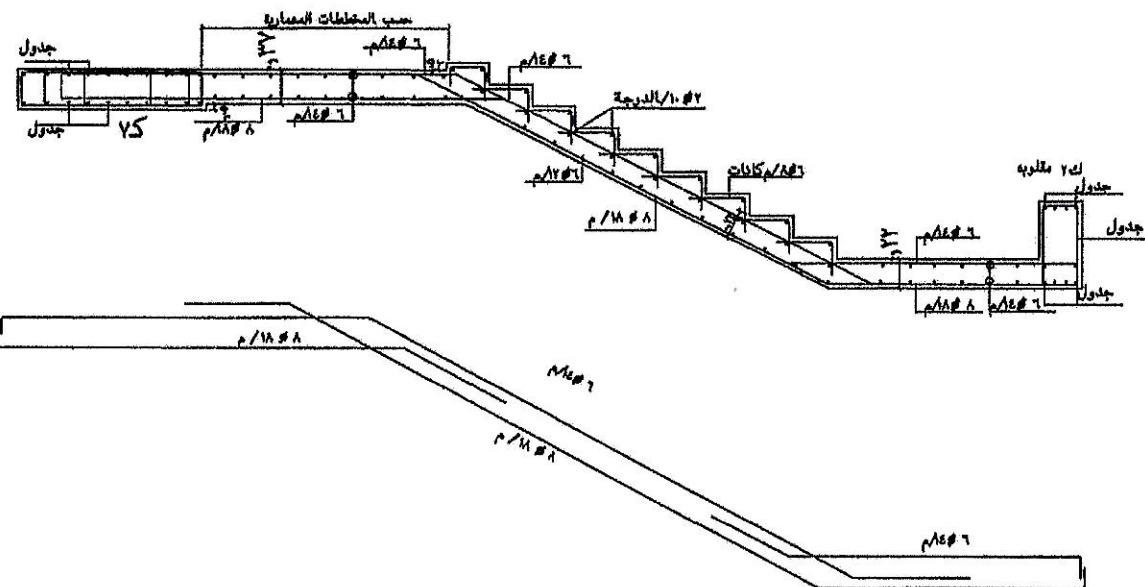


قطاع (٢-٢)

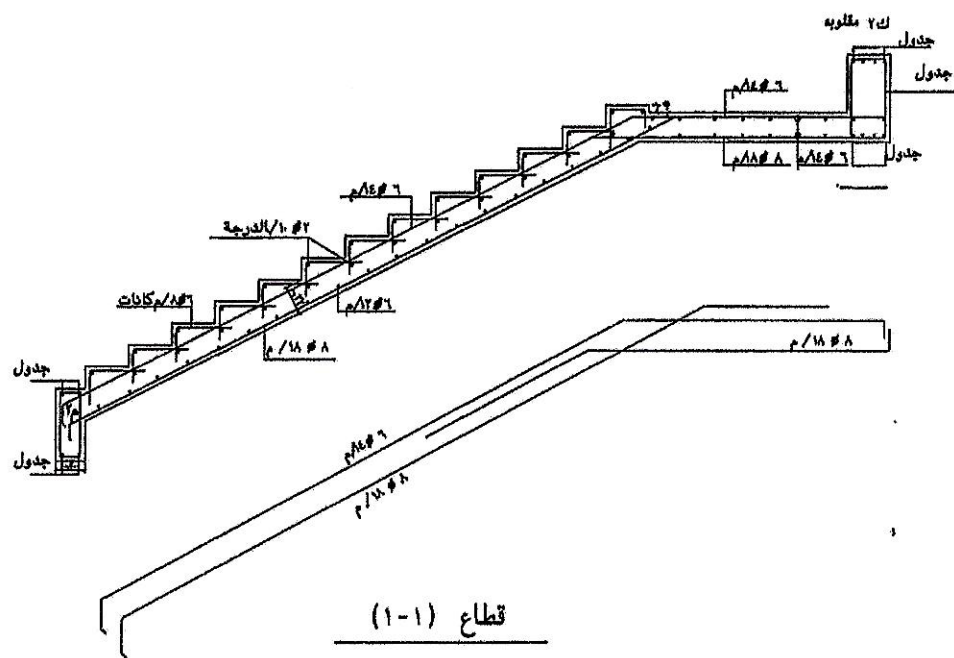


قطاع (١-١)

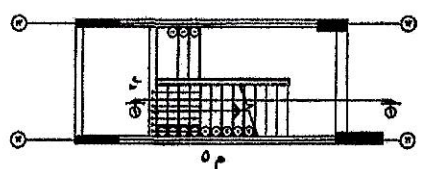


مسقط أفقي للسلم عند منسوب الميد العلوية

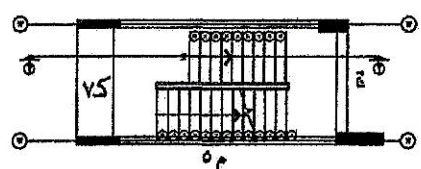


مسقط أفقي للسلم عند منسوب سقف الدور الأرضي

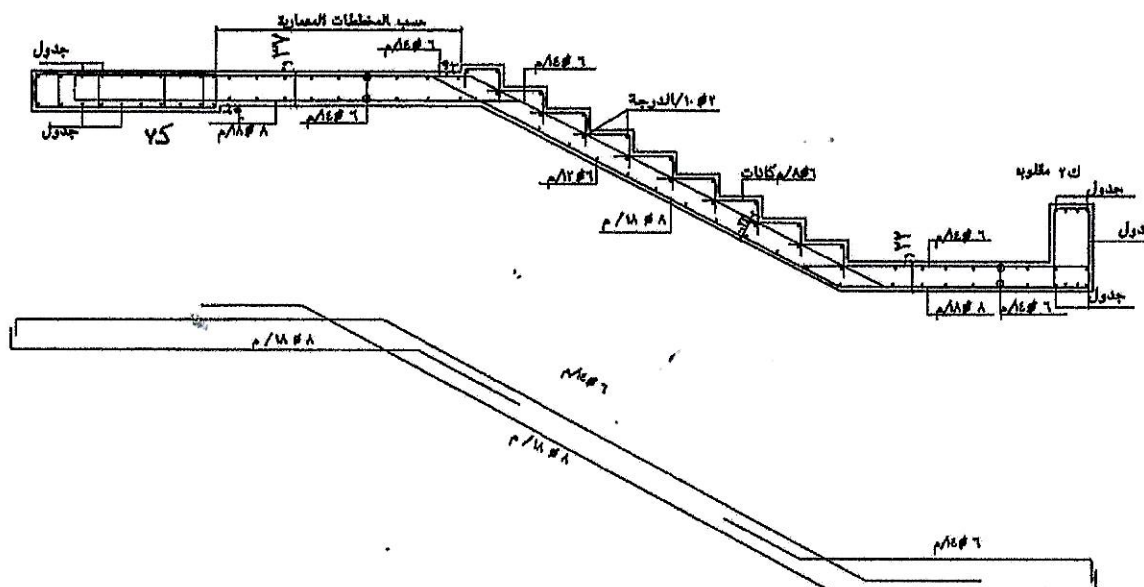


قطاع (٢-٢)

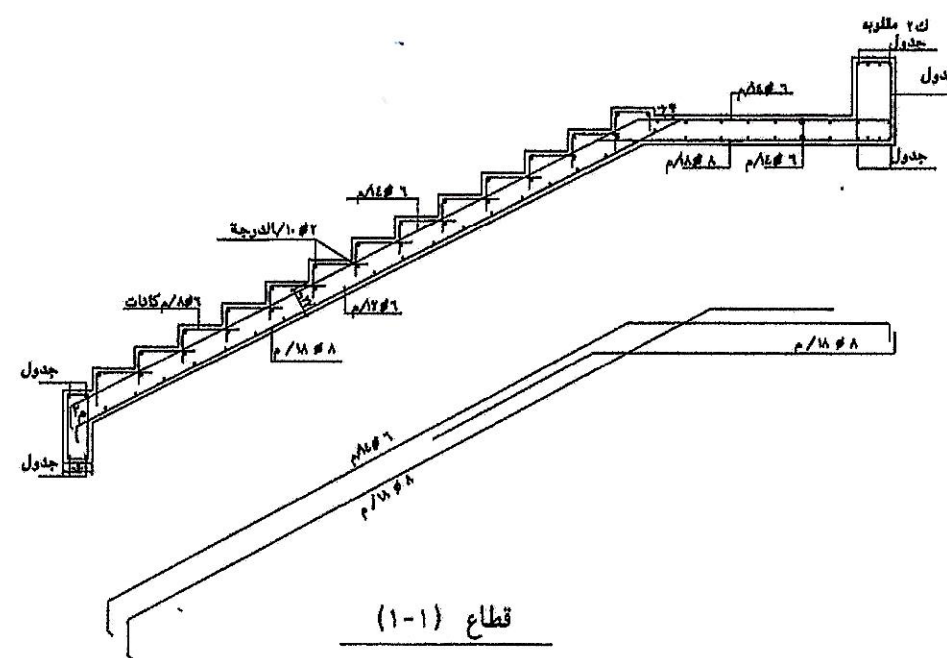

قطاع (١-١)

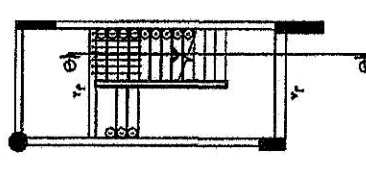

مسقط أفقي للسلم عند منسوب الميد العلوية

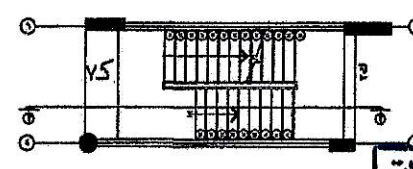

مسقط أفقي للسلم عند منسوب سقف الدور الأرضي

المملكة العربية السعودية



وزارة التربية والتعليم
MINISTRY OF EDUCATION
وكالة الوزارة للمباني

اسم المشروع	مجمع التويعمة
اسم اللوحة	تفاصيل الدرج
رقم اللوحة	(9)
التاريخ	20/03/2021

يراعى مطابقة السلم مع الارتفاع المعمارية

As-Built

مدرسة الابتدائي

شركة بناء الجزيرة للمقاولات

مهندس
المقاول
مهندس
الاستشاري
تقديم رقم
9-01









اسم المشروع	مجمع النويمة التعليمي للبنات
اسم اللوحة	مخطط غرفة الكهرباء AS-BUILT DRAWING
رقم اللوحة	ع ٤
التاريخ	٢٠٢٢-١١-١٩
مقياس الرسم	١/١٠٠

شركة بناء الجزيرة للمقاولات BENA AL-JAZEERAH CO
--

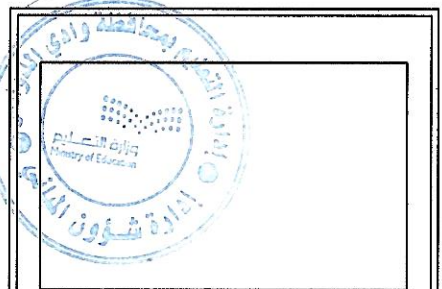

مدير شؤون المباني	مهندس / فهد عابد المدرع
التوقيع	

مهندس المقاول	مهندس الاستشاري	تقديم رقم

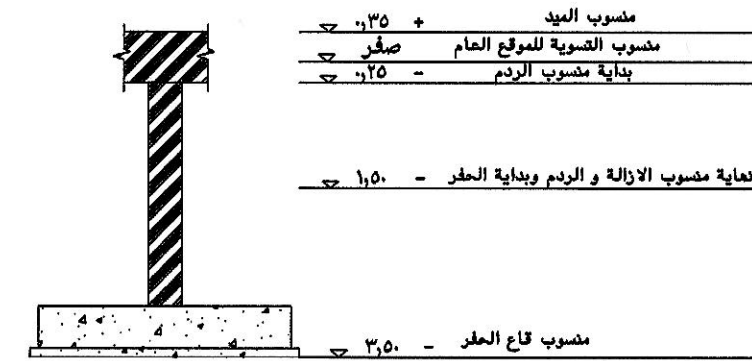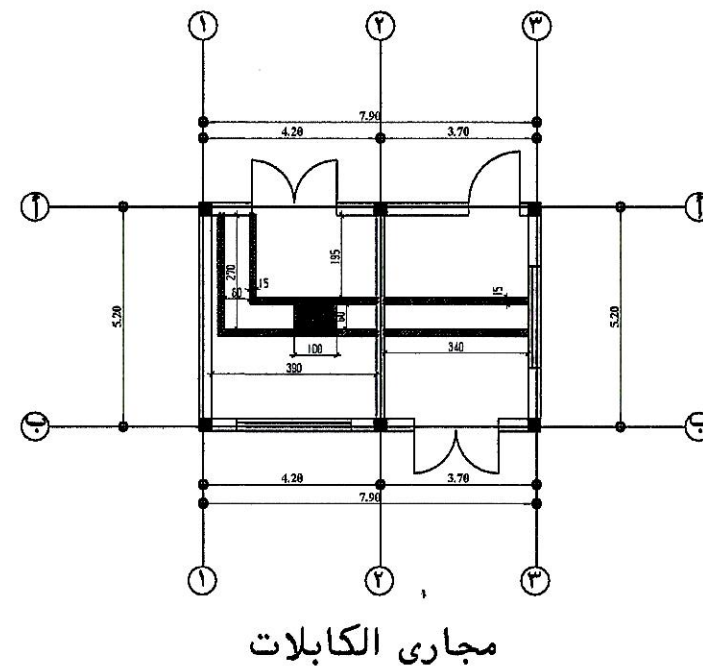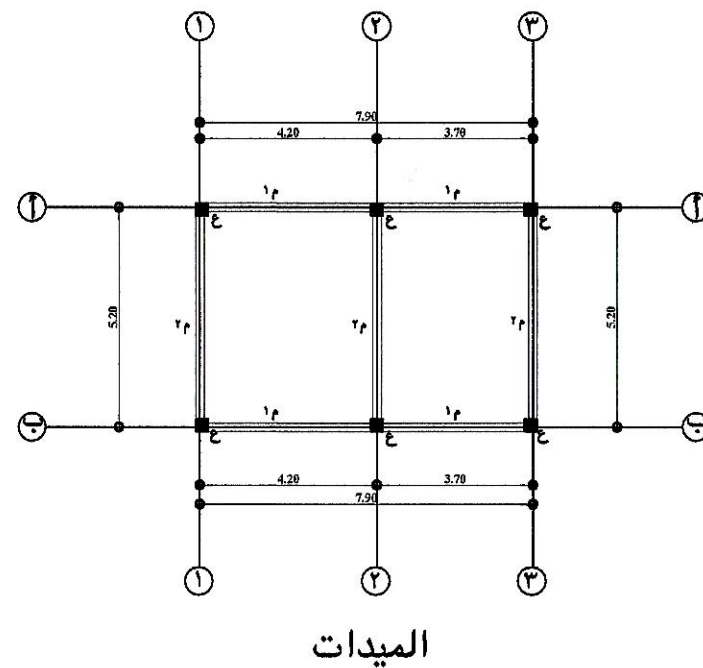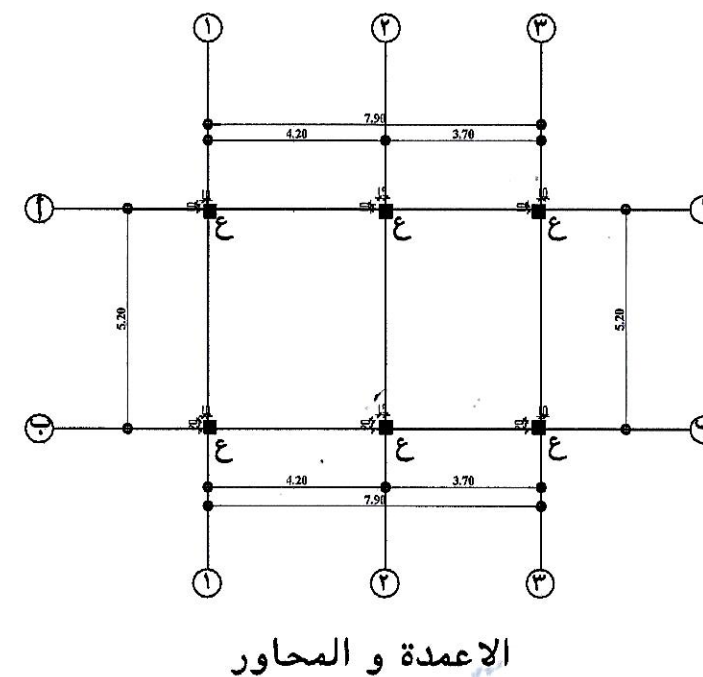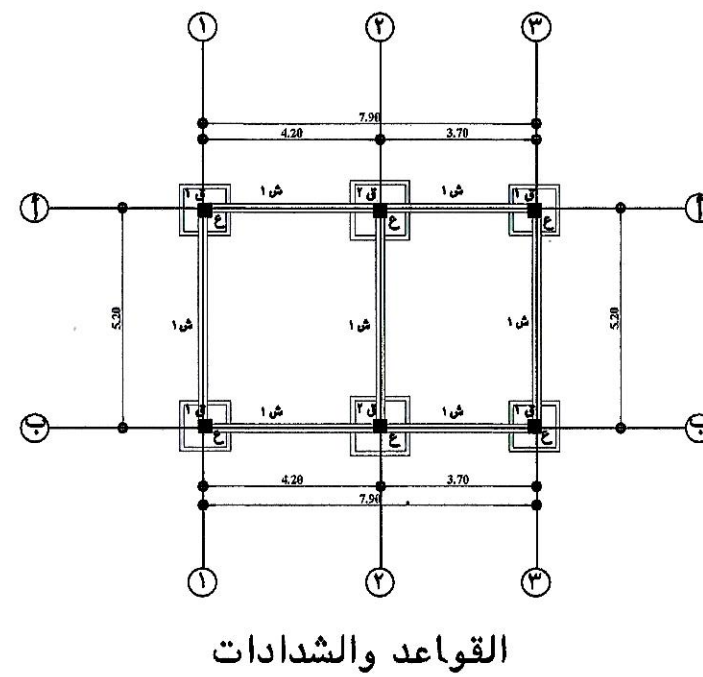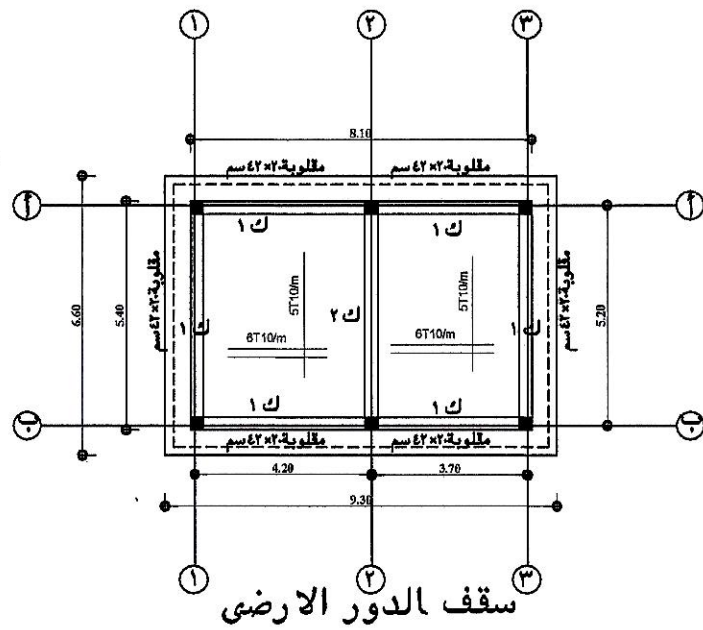

جدول القواعد

نموذج	القواعد العادية	القواعد المسلحة	التسليح السفلي/م	التسليح العلوي/م	ملاحظات
ق ١	١٠.٠ × ٢.٠ × ١.٢٠	١.٤٠ × ١.٠٠ × ١.٠٠	١٤#٦	١٤#٦	---
ق ٢	١٠.٠ × ١.٤٠ × ١.٤٠	١.٤٠ × ١.٢٠ × ١.٢٠	١٤#٧	١٤#٧	---

جدول الميدات

نموذج	قطاع عرض عمق	التسليح السفلي	التسليح العلوي	كانات	ملاحظات
١ م	٠.٥٣ × ٠.٣٥	١٤#٣	---	٢/٨#٦	---
٢ م	٠.٦٣ × ٠.٣٥	١٦#٣	---	٢/٨#٦	---

جدول الكمرات

نموذج	قطاع عرض عمق	تسليح علوي	تسليح سفلي	كانات	ملاحظات
ك ١	٠.٦٠ × ٠.٢٠	١٤#٣	١٤#٤	٢/٨#٦	---

جدول الشدادات

النموذج	قطاع عرض عمق	التسليح السفلي	التسليح العلوي	كانات	ملاحظات
ش ١	٠.٣٠ × ٠.٨٠	١٨#٥	١٨#٥	٢/٨#٦	---

جدول الاعمدة


النموذج	قطاع عرض طول	التسليح	كانات	ملاحظات
ع ١	٠.٢٠ × ٠.٤٠	١٤#٨	٢/٨#٦	---

شركة بناء الجزيرة للمقاولات
مشروع مجمع النويمة التعليمي
وادي الدواسر




اسم المشروع	مجمع النويمة التعليمي للبنات
اسم اللوحة	مخطط سكن الحارس AS-BUILT DRAWING
رقم اللوحة	٣
التاريخ	٢٠٢٢-١١-١٩

شركة بناء الجزيرة للمقاولات
BENA AL-JAZEERAH CO

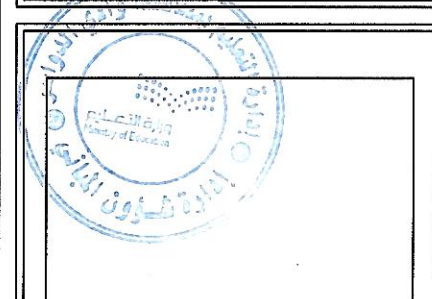


مدير شؤون المباني
مهندس / فهد عايد المدرع

مهندس المقاول
مهندس الاستشاري
تقديم رقم

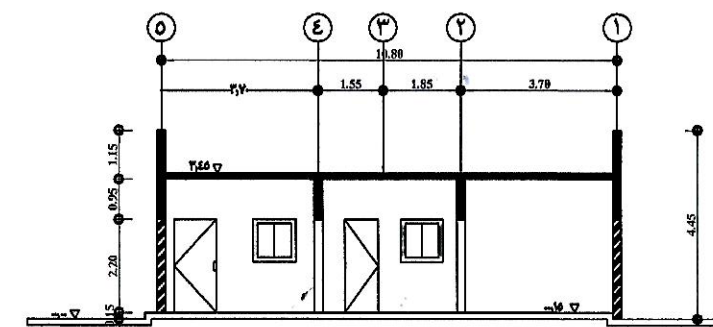

قطاع ١ - ١

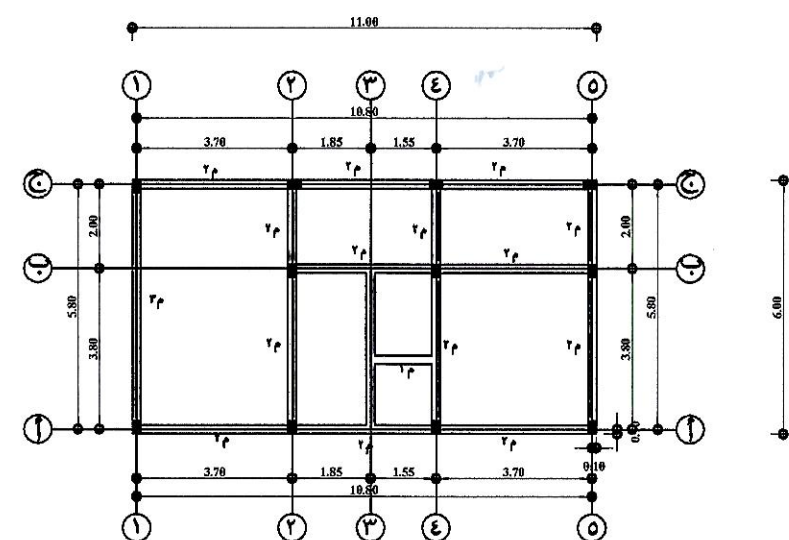

الميدات

جدول الميدات


النموذج	عرض عمق	قطاع	التسليح السفلي	التسليح العلوي	كانات	ملاحظات

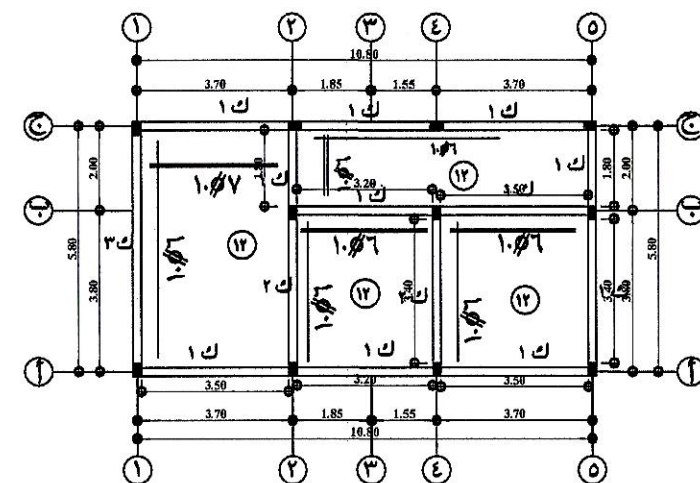

سقف الدور الارضي

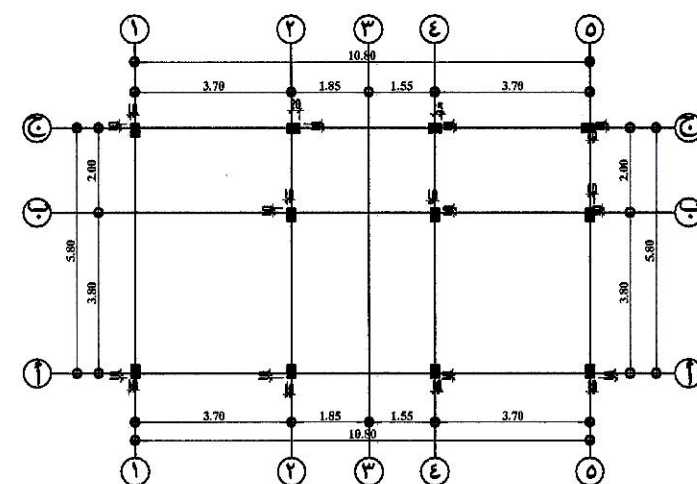


الاعمدة والمحاور

جدول الاعمدة


النموذج	عرض طول	قطاع	التسليح	كانات	ملاحظات

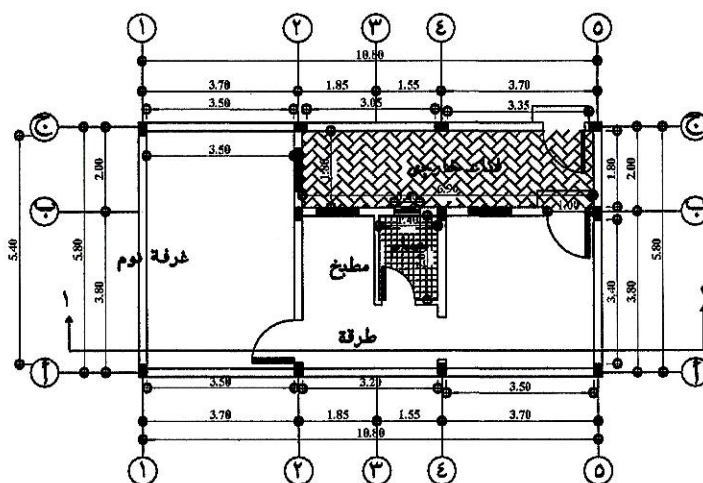

الدور الارضي

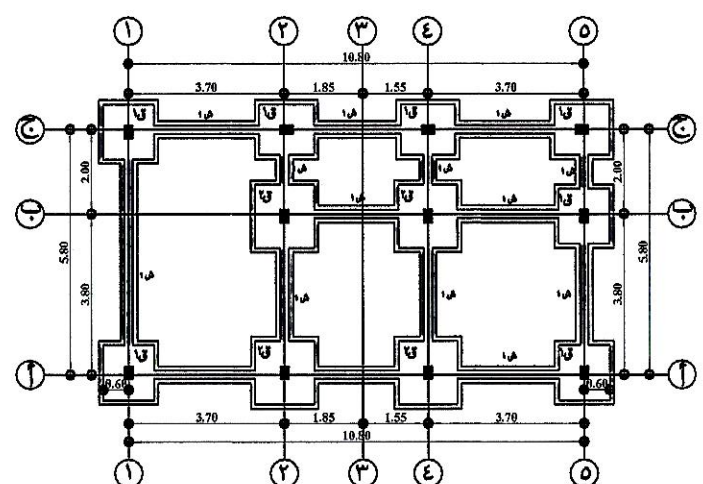


القواعد والشدات

منسوب الميد + ٠.٣٥
منسوب التسوية للموقع العام صفر
بداية منسوب الردم - ٠.٢٥

نهاية منسوب الازالة والردم وبداية الحفر - ٠.٥٠

منسوب قاع الحفر - ٠.٣٥

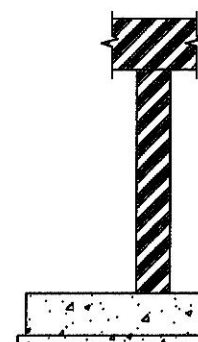




اسم المشروع	مجمع التوعية التعليمي للبنات
اسم اللوحة	مخطط المقصف AS-BUILT DRAWING
رقم اللوحة	٢
التاريخ	٢٠٢٢-١١-١٩




شركة بناء الجزيرة للمقاولات
BENA AL-JAZEERAH CO

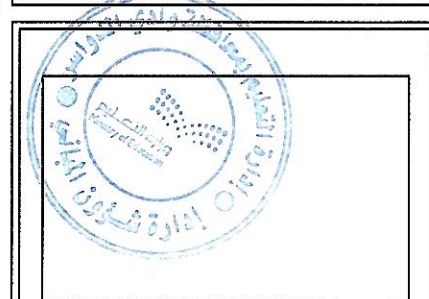


مدير شؤون المباني
مهندس / فهد عايد المدرع
التوقيع


مهندس المقاول
مهندس الاستشاري
تقديم رقم

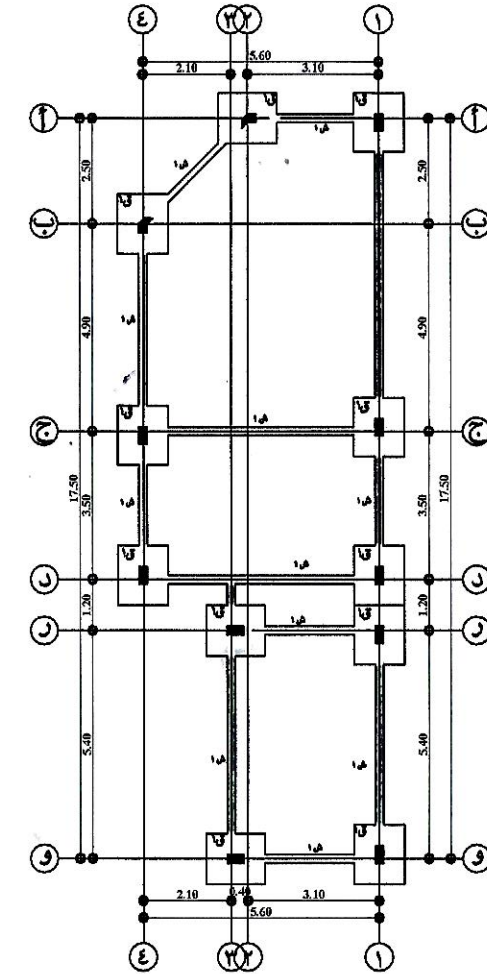


القواعد والشدات

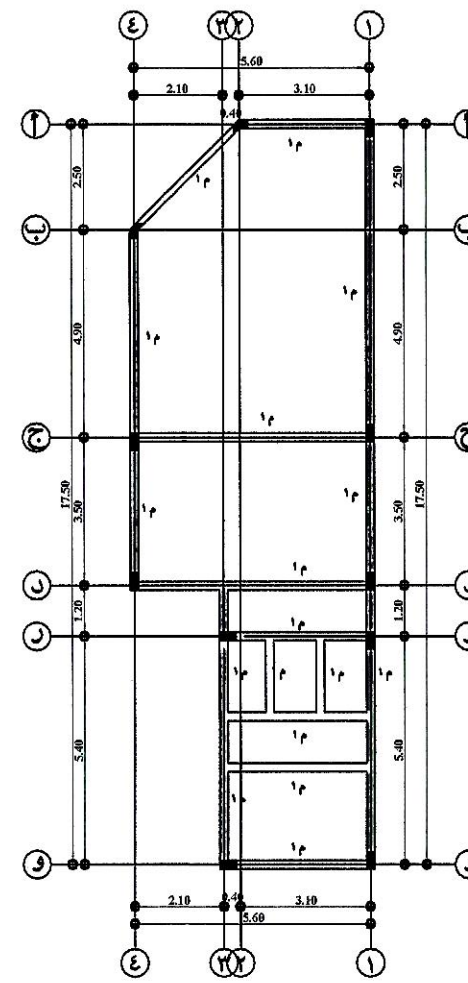

الميدات

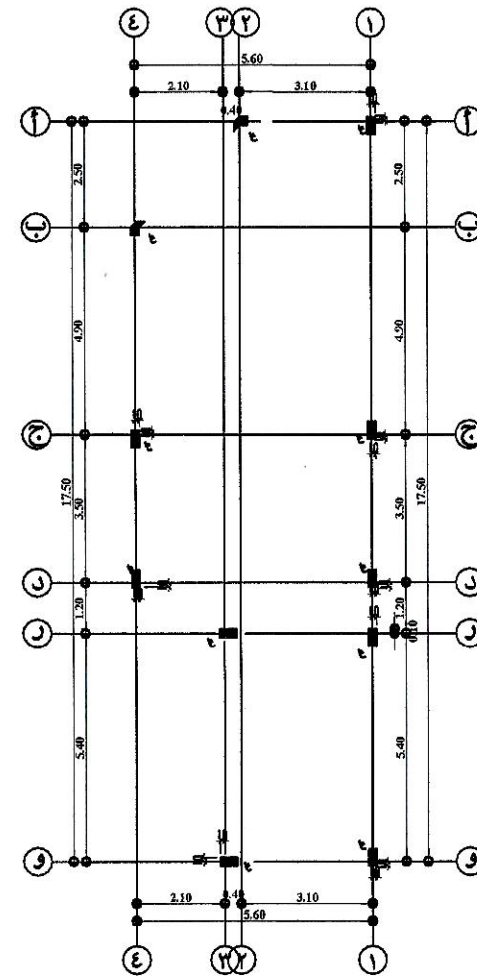

الاعمدة والمحاور

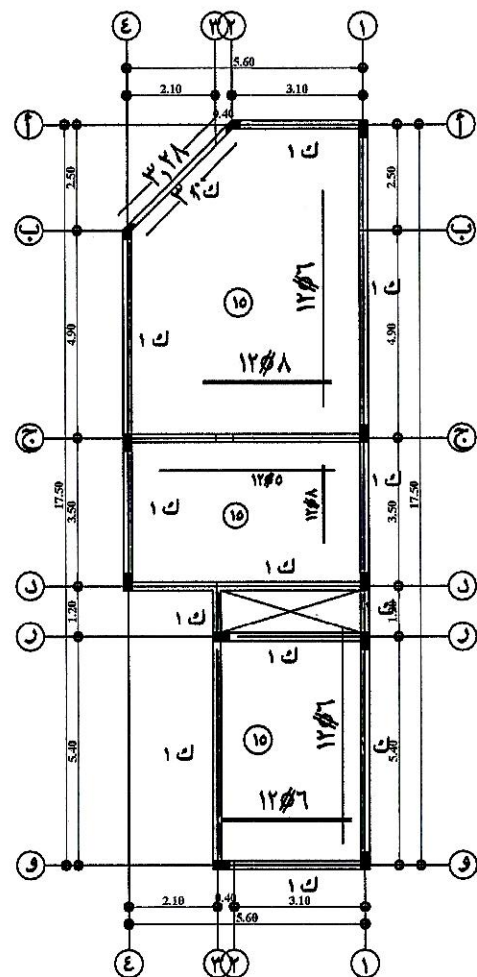

سقف الدور الارضي

جدول القواعد

النموذج	القواعد العادية	القواعد المسلحة	الصلب العلوي	الصلب السفلي	ملاحظات

جدول الميدات

النموذج	قطاع عرض عمق	الصلب السفلي	الصلب العلوي	كانات	ملاحظات
١	٠.٢٥ - ٠.٦٠	١٤x١٤	١٤x١٤	٢/٨x١٠	---

جدول الاعمدة

النموذج	قطاع عرض طول	الصلب	كانات	ملاحظات
١	٠.٢٠ - ٠.٤٠	١٤x١٤	٢/٨x١٠	---

جدول الكمرات

النموذج	قطاع عرض عمق	تسليح علوي	تسليح سفلي	كانات	ملاحظات
١	٠.٢٠ - ٠.٦٠	١٤x١٤	١٤x١٤	٢/٨x١٠	---


جدول الشدات

النموذج	قطاع عرض عمق	الصلب السفلي	الصلب العلوي	كانات	ملاحظات
١	٠.٢٠ - ٠.٨٠	١٨x١٨	١٨x١٨	٢/٨x١٠	---

منسوب الميد + ٠.٢٥
منسوب التسوية للموقع العام صفر
نهاية منسوب الردم - ٠.٢٥

نهاية منسوب الازالة و الردم وبداية الحفر - ١.٥٠

منسوب قاع الحفر - ٣.٥٠

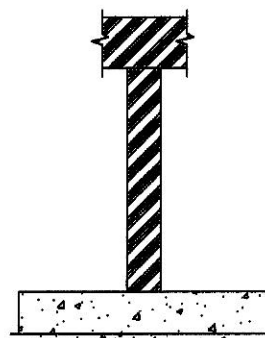


شركة بناء الجزيرة للمقاولات
مشروع مجمع التوعية التعليمي
وادي السداسر



اسم المشروع	مجمع النويمة التعليمي للبنات
اسم اللوحة	مخطط غرفة الأمن والبيئة AS-BUILT DRAWING
رقم اللوحة	١
التاريخ	٢٠٢٢-١١-١٩
مقياس الرسم	١/١٠٠




شركة بناء الجزيرة للمقاولات
BENA AL-JAZEERAH CO

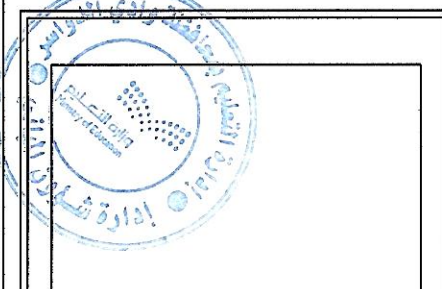


مدير شؤون المباني
مهندس / فهد عايد المدرع
التوقيع


مهندس المقاول
مهندس الاستشاري
مهندس المقاول
مهندس الاستشاري
مهندس المقاول
مهندس الاستشاري

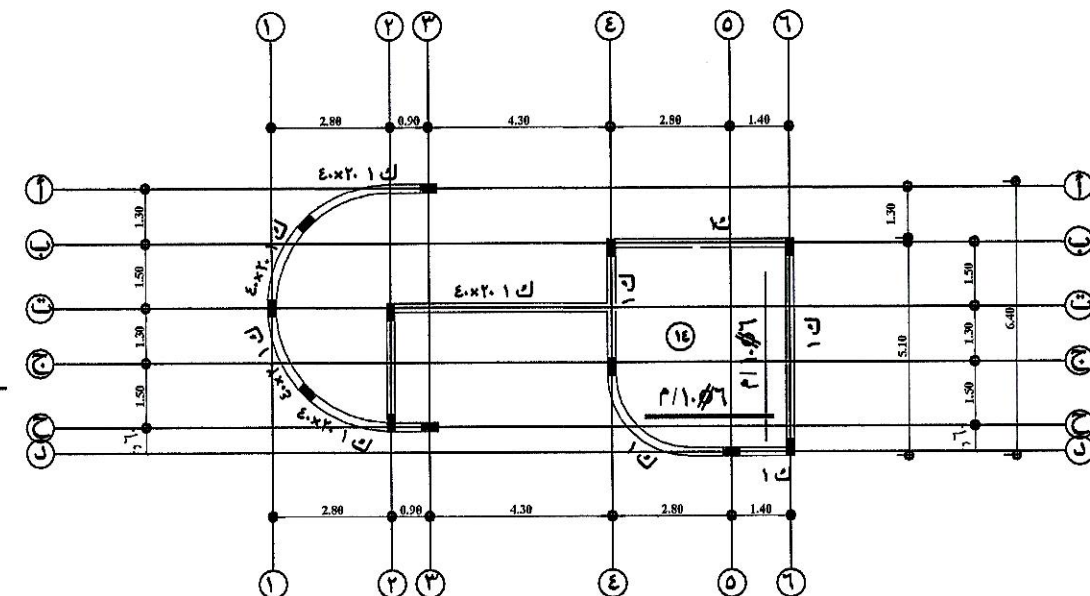


مخطط السقف

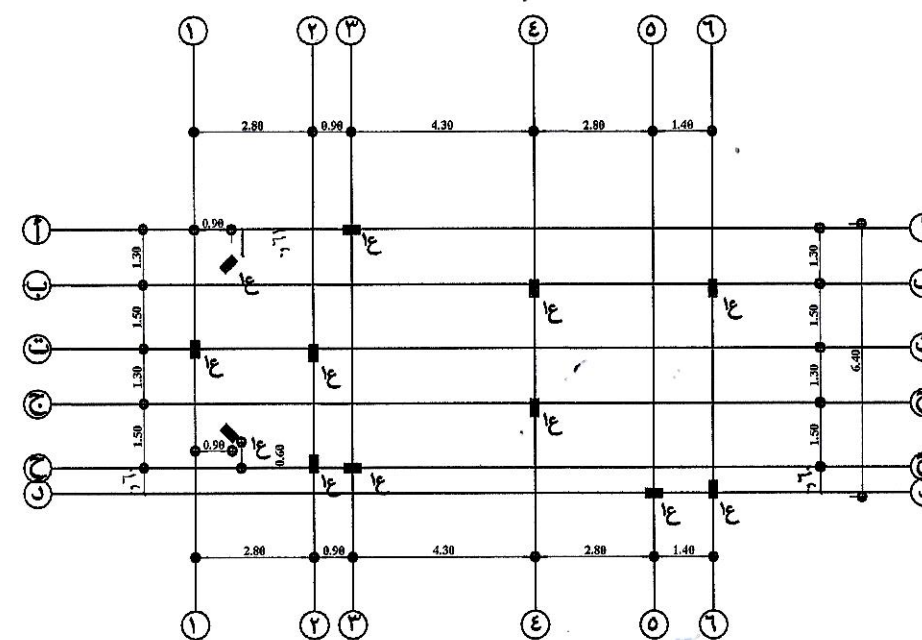

الاعمدة و المحاور

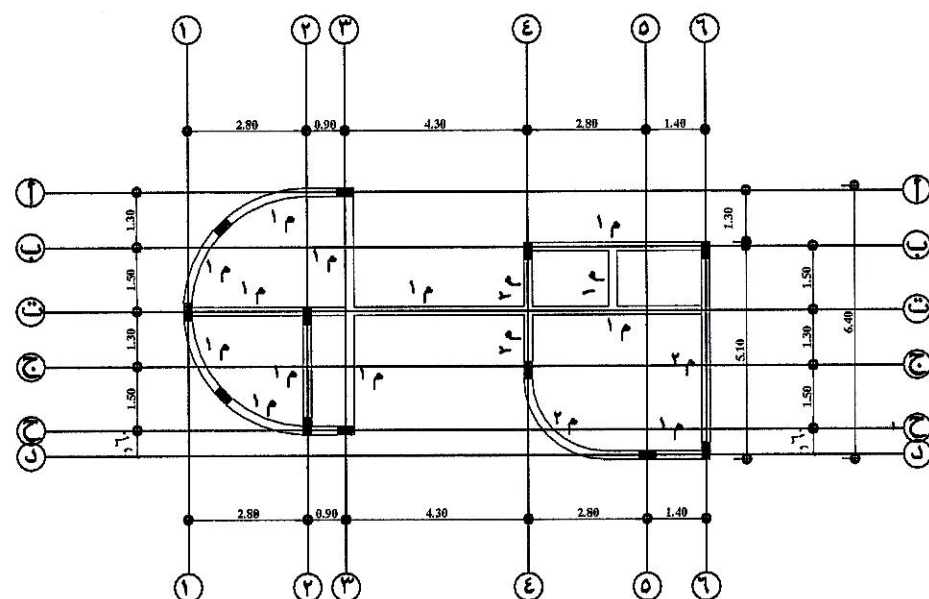

الميدات

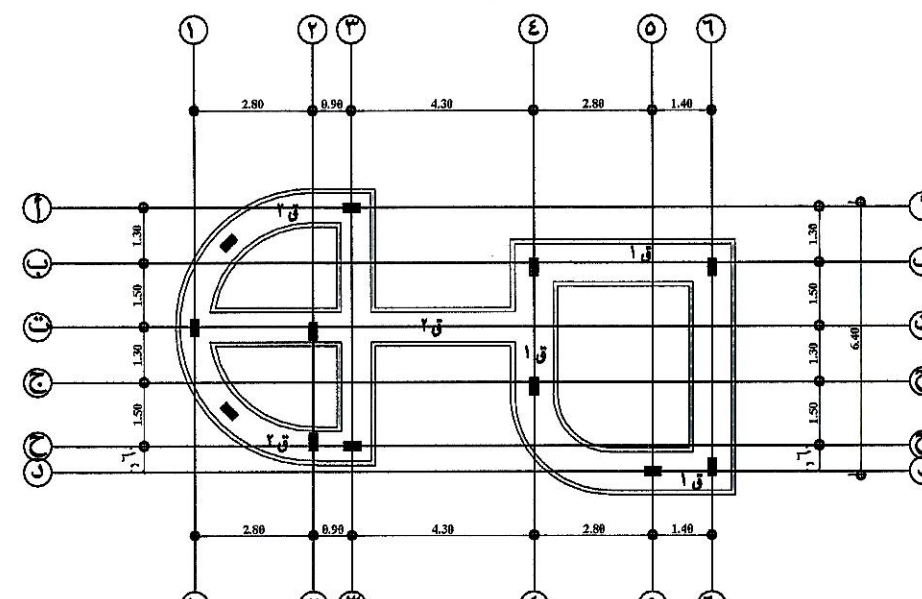

القواعد والشدادات

جدول القواعد

نموذج	القواعد العادية	القواعد المسلحة	التسليح السفلي ٢		التسليح العلوي ٢		ملاحظات
			قصير	طويل	قصير	طويل	
ق ١	٠,١٠ × ١,١٠	٠,٣٠ × ٠,٩٠	١٤#٥	١٤#٧	---	---	
ق ٢	٠,١٠ × ٠,٩٠	٠,٣٠ × ٠,٧٠	١٤#٦	١٤#٧	---	---	

جدول الاعمدة

نموذج	قطاع عرض	قطاع طول	التسليح	كانات	ملاحظات
ع ١	٠,٢٠	٠,٤٠	٢١#١٤#٨	٢١#٨#٦	

جدول الكمريات

النموذج	قطاع عرض	قطاع عمق	تسليح علوي	تسليح سفلي	كانات	ملاحظات
ك ١	٠,٢٠	٠,٦٠	١٤#٣	١٤#٤	٢١#٨#٦	


جدول الميدات

النموذج	قطاع عرض	قطاع عمق	التسليح السفلي	التسليح العلوي	كانات	ملاحظات
١	٠,٢٠	٠,٦٠	١٤#٣	١٤#٤	٢١#٨#٦	

منسوب الميد	٠,٣٥ +
منسوب التسوية للموقع المام	صفر
بداية منسوب الردم	٠,٢٥ -

نمائية منسوب الانزال و الردم وبداية الحفر - ١,٥٠

منسوب قاع الحفر - ٣,٥٠

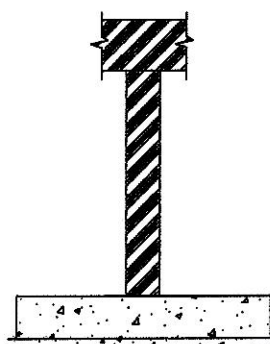

المملكة العربية السعودية



وزارة التربية والتعليم
MINISTRY OF EDUCATION
وكالة الوزارة للمباني






اسم المشروع	مجمع النويمة التعليمي للبنات
اسم اللوحة	خزان الصرف AS-BUILT DRAWING
رقم اللوحة	١٠٠/١
التاريخ	٢٠٢٢-١١-١٩

شركة بناء الجزيرة للمقاولات
BENA AL-JAZEERAH CO

مدير شؤون المباني	مهندس / فهد عايد المدرع
التوقيع	

مهندس المقاول	مهندس الاستشاري
تقديم رقم	

شركة بناء الجزيرة للمقاولات
مشروع مجمع النويمة التعليمي
والذي الدواسر

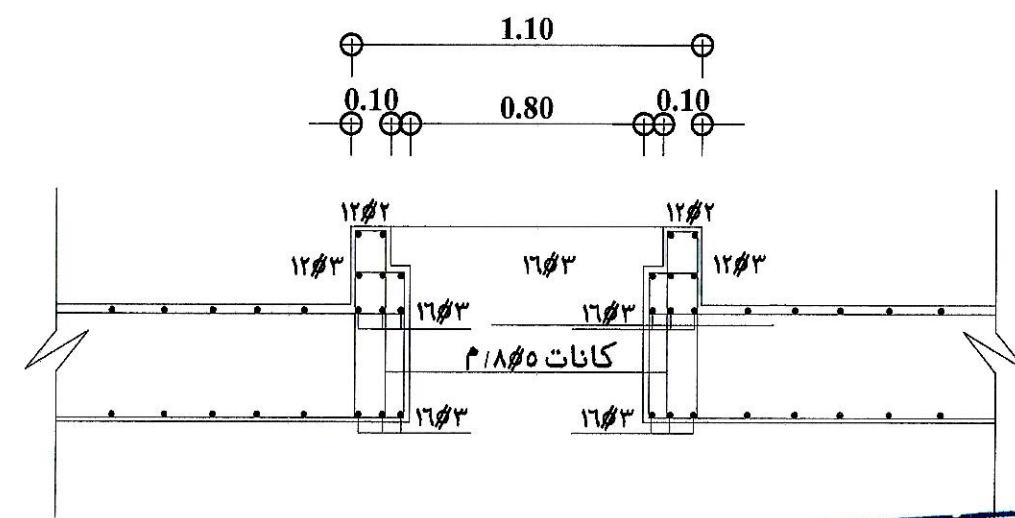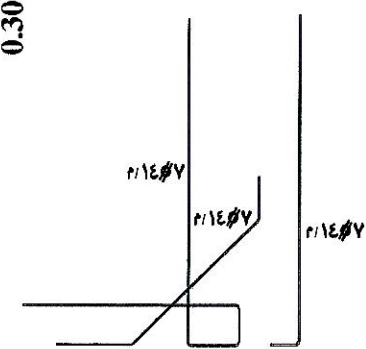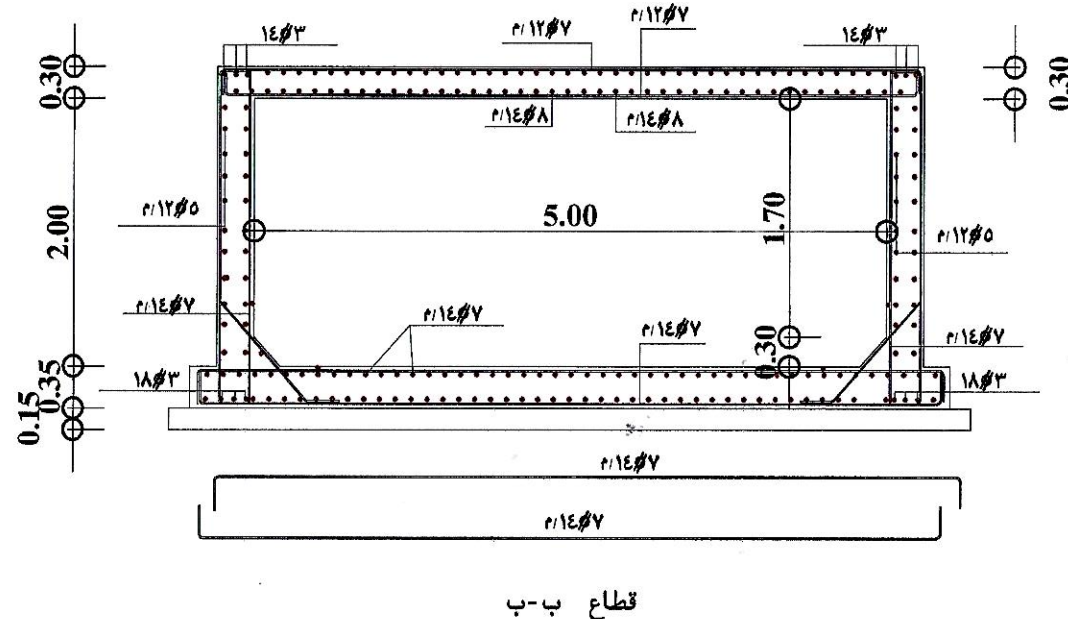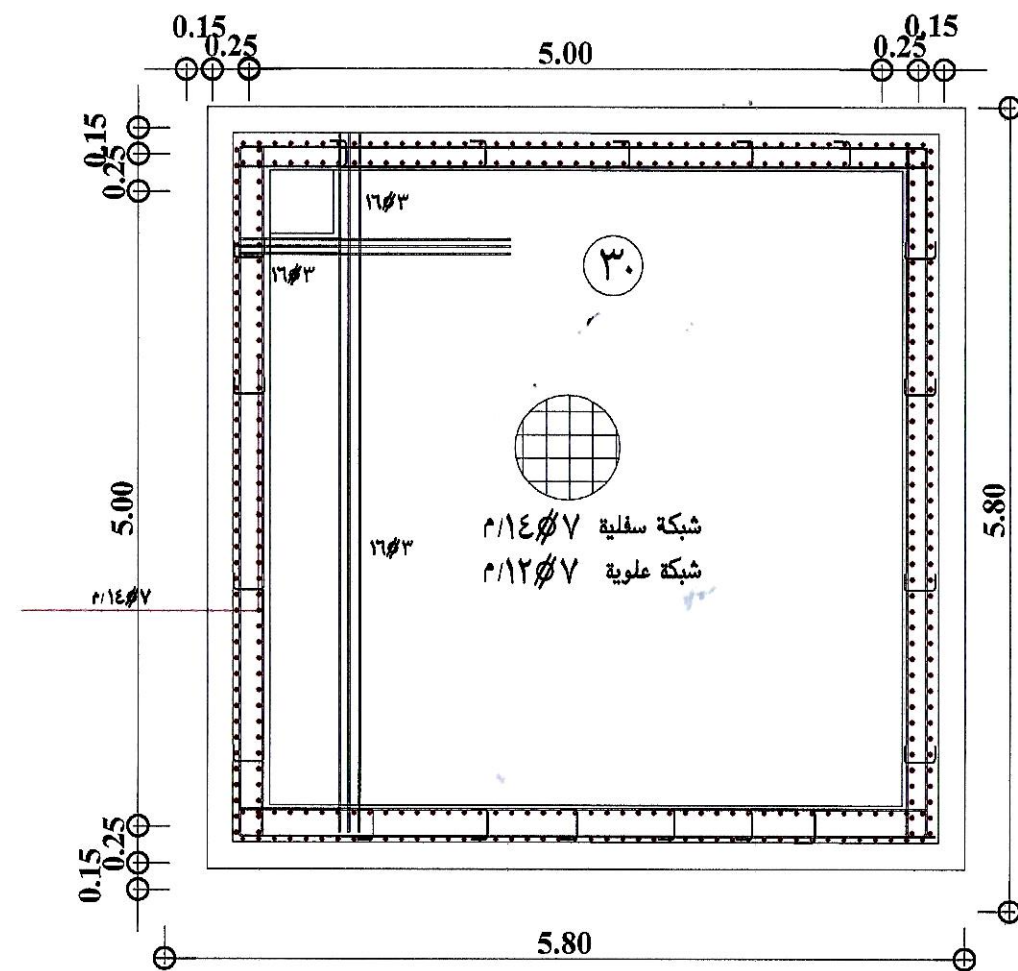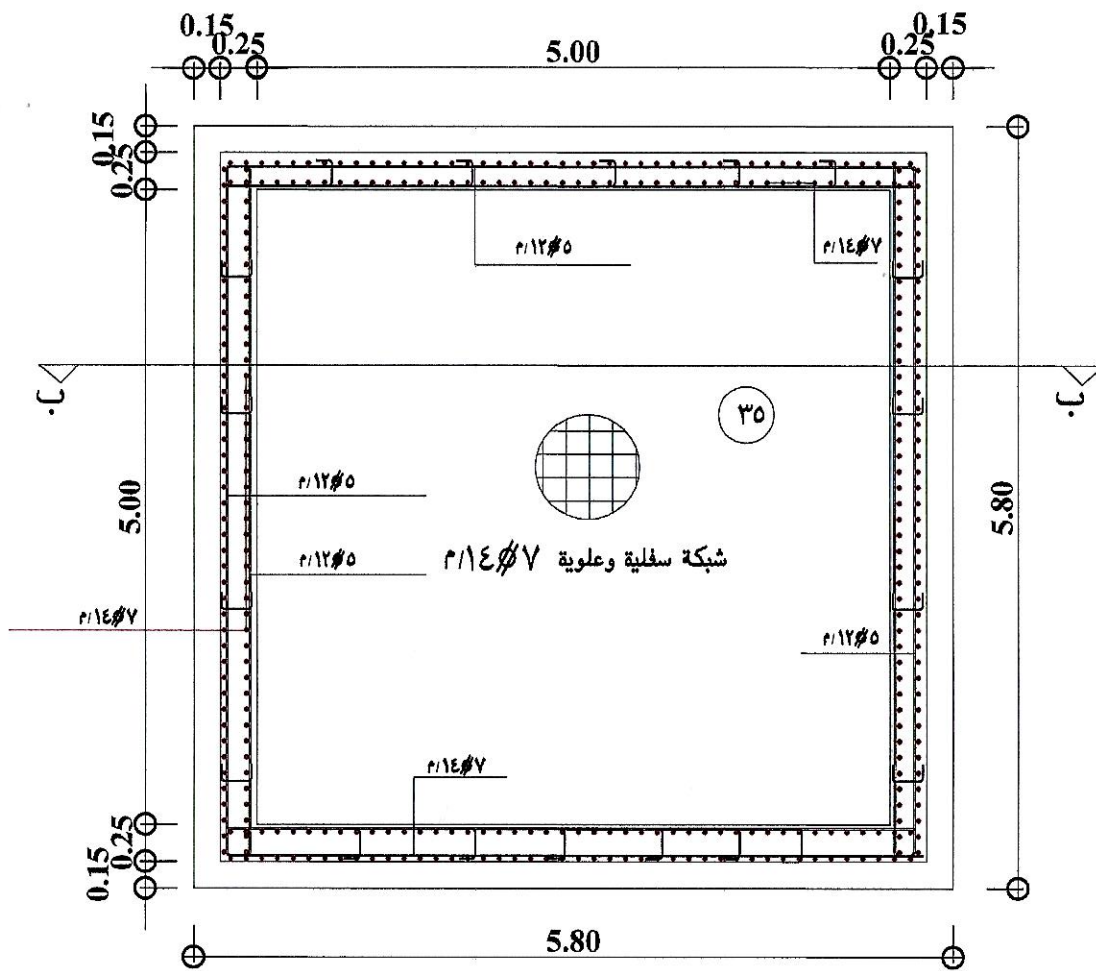

قطاع ب-ب

المملكة العربية السعودية



وزارة التربية والتعليم
MINISTRY OF EDUCATION
وكالة الوزارة للمباني

اسم المشروع	مجمع النويمة التعليمي للبنات
اسم اللوحة	مخطط اعمدة ومباني السور AS-BUILT DRAWING
رقم اللوحة	مقياس 1/100 الرسم
التاريخ	٢٠٢٢-١١-١٩


شركة بناء الجزيرة للمقاولات
BENA AL-JAZEERAH CO



مدير شؤون المباني	مهندس / فهد عايد المدرع
التوقيع	

مهندس المقاول	مهندس الاستشاري
تقديم رقم	

شركة بناء الجزيرة للمقاولات
مشروع مجمع النويمة التعليمي
وادي السدواس

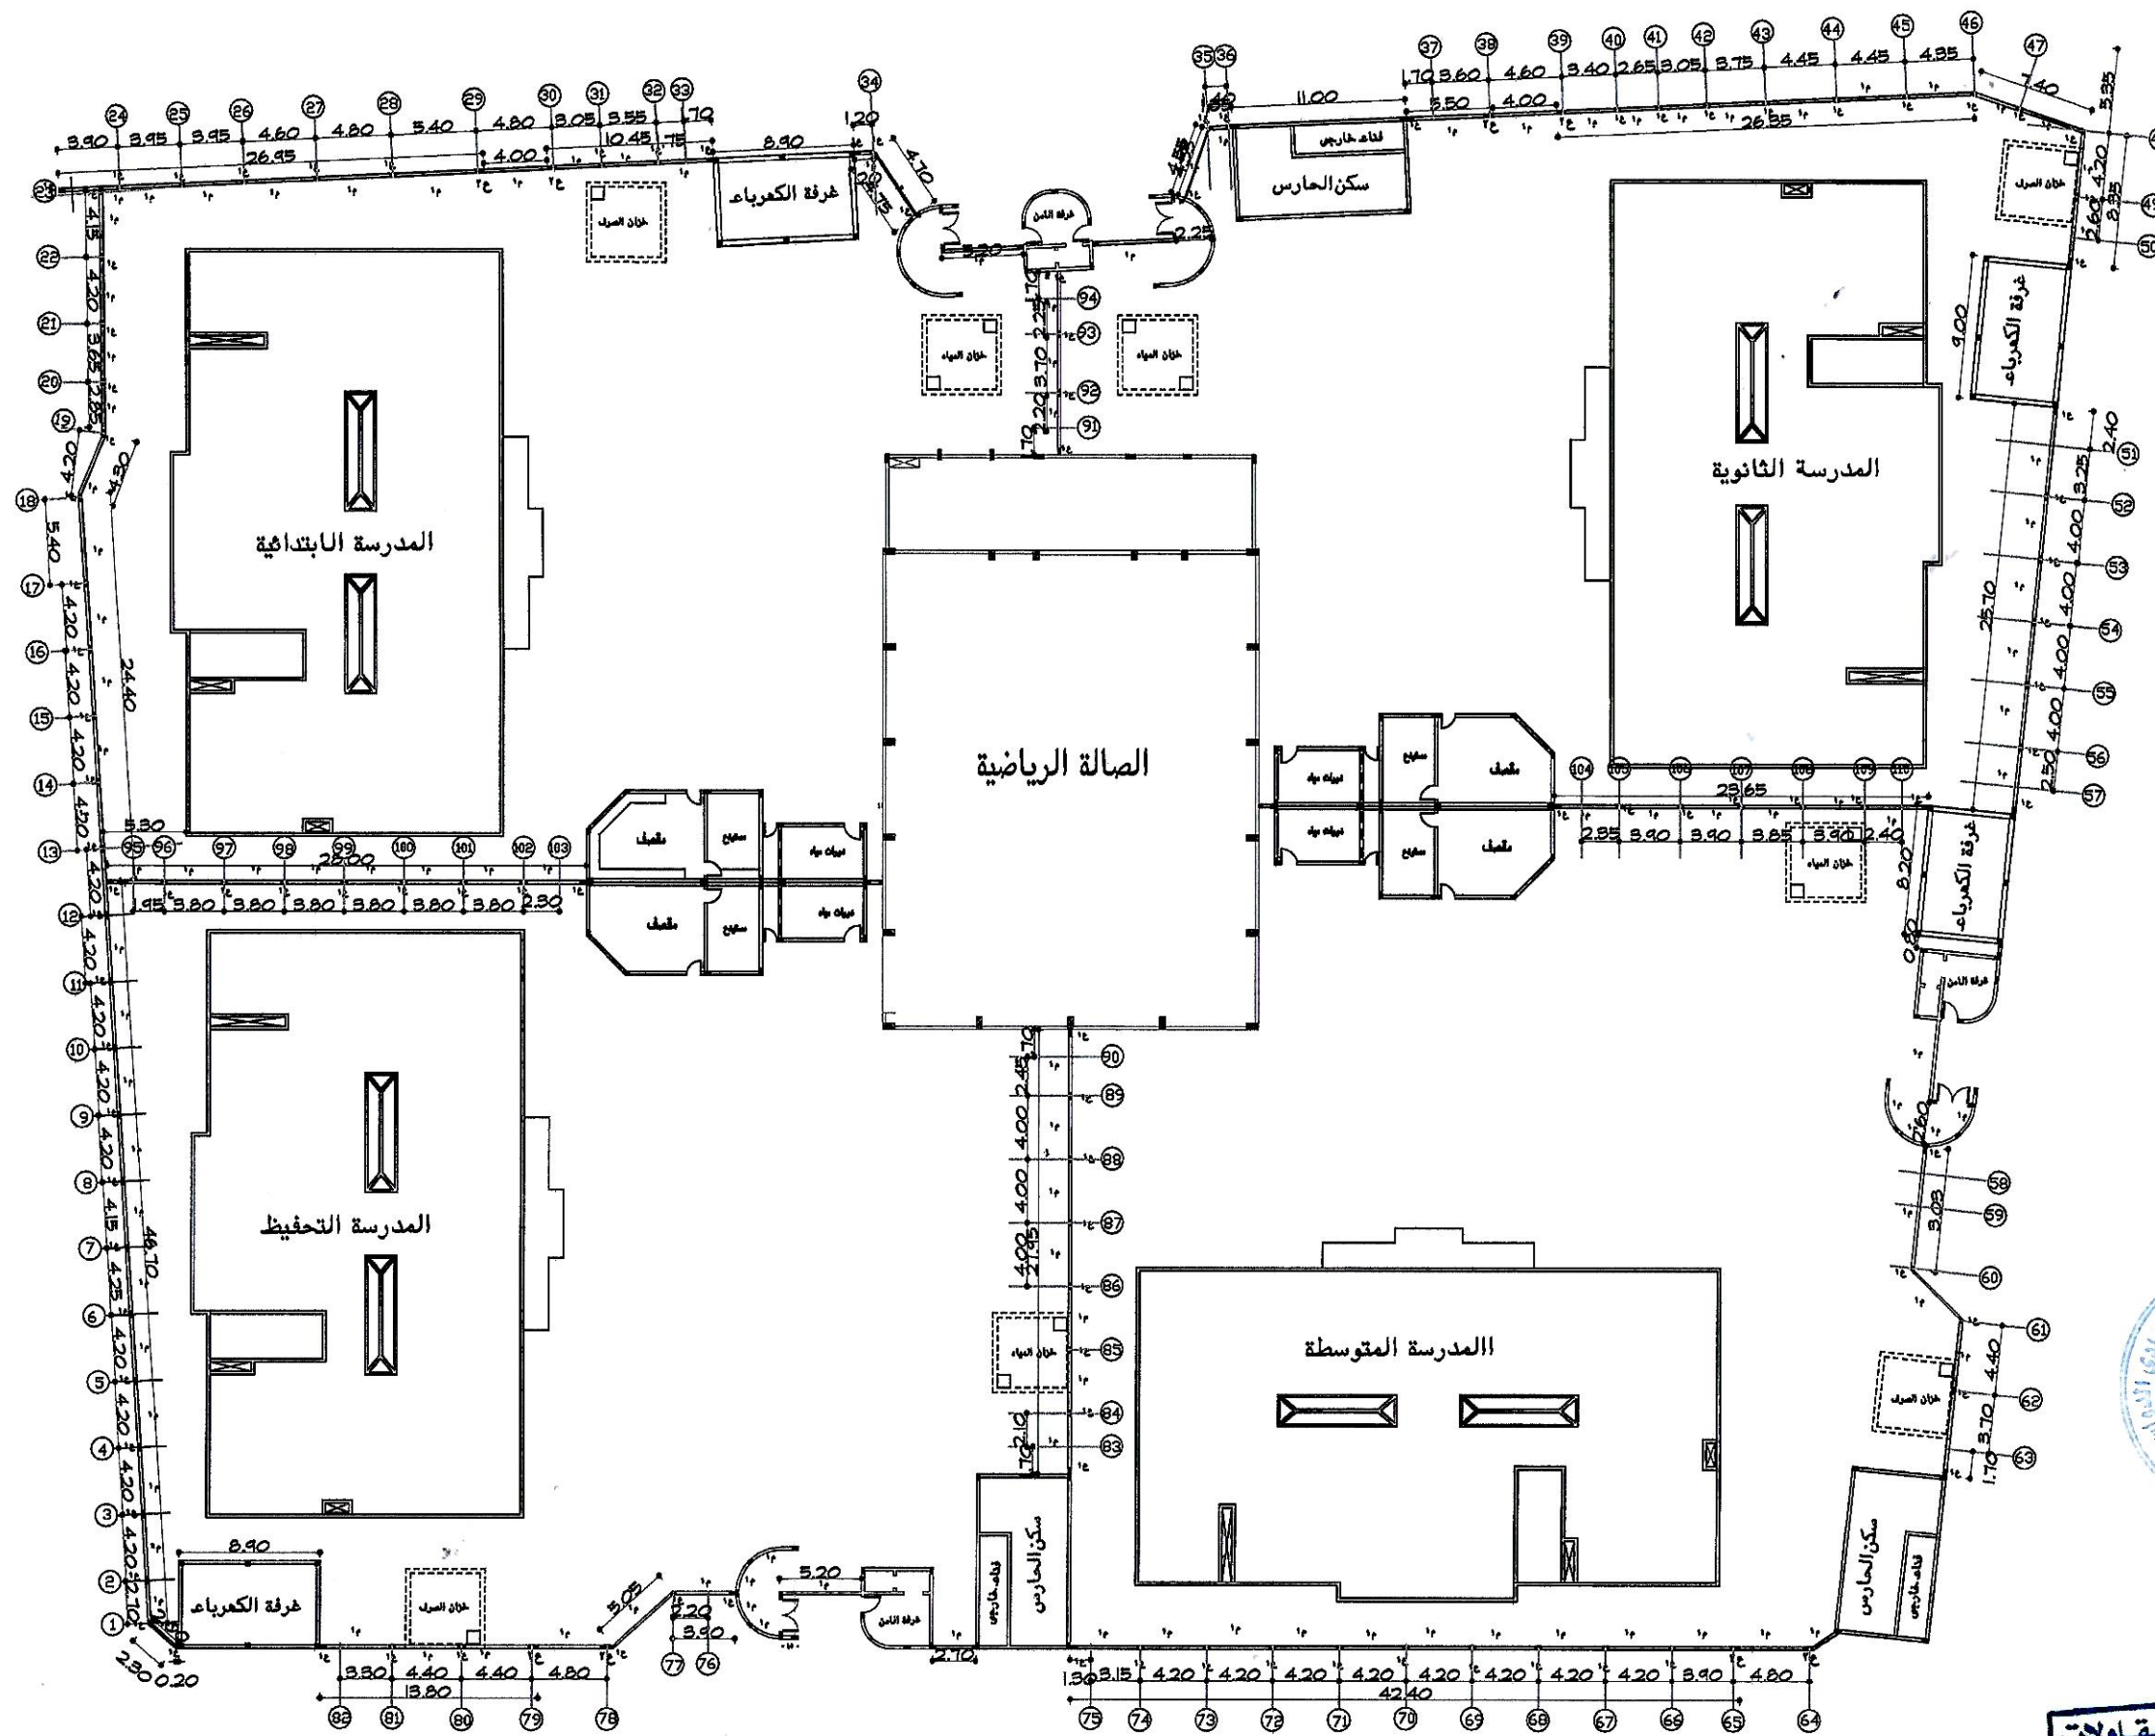

المملكة العربية السعودية



وزارة التربية والتعليم
MINISTRY OF EDUCATION
وكالة الوزارة للمباني

اسم المشروع	مجمع النويعة التعليمي للبنات
اسم اللوحة	مخطط أعمدة وميدات السور AS-BUILT DRAWING
رقم اللوحة	١٠٠ / ١
التاريخ	٢٠٢٢-١١-١٩

شركة بناء الجزيرة للمقاولات
BENA AL-JAZEERAH CO




الرياضية

مدير شؤون المباني	مهندس / فهد عايد المدرع
التوقيع	

مهندس المقاول	مهندس الاستشاري
تقديم رقم	

شركة بناء الجزيرة للمقاولات
مشروع مجمع النويعة التعليمي
وادي الدواسر

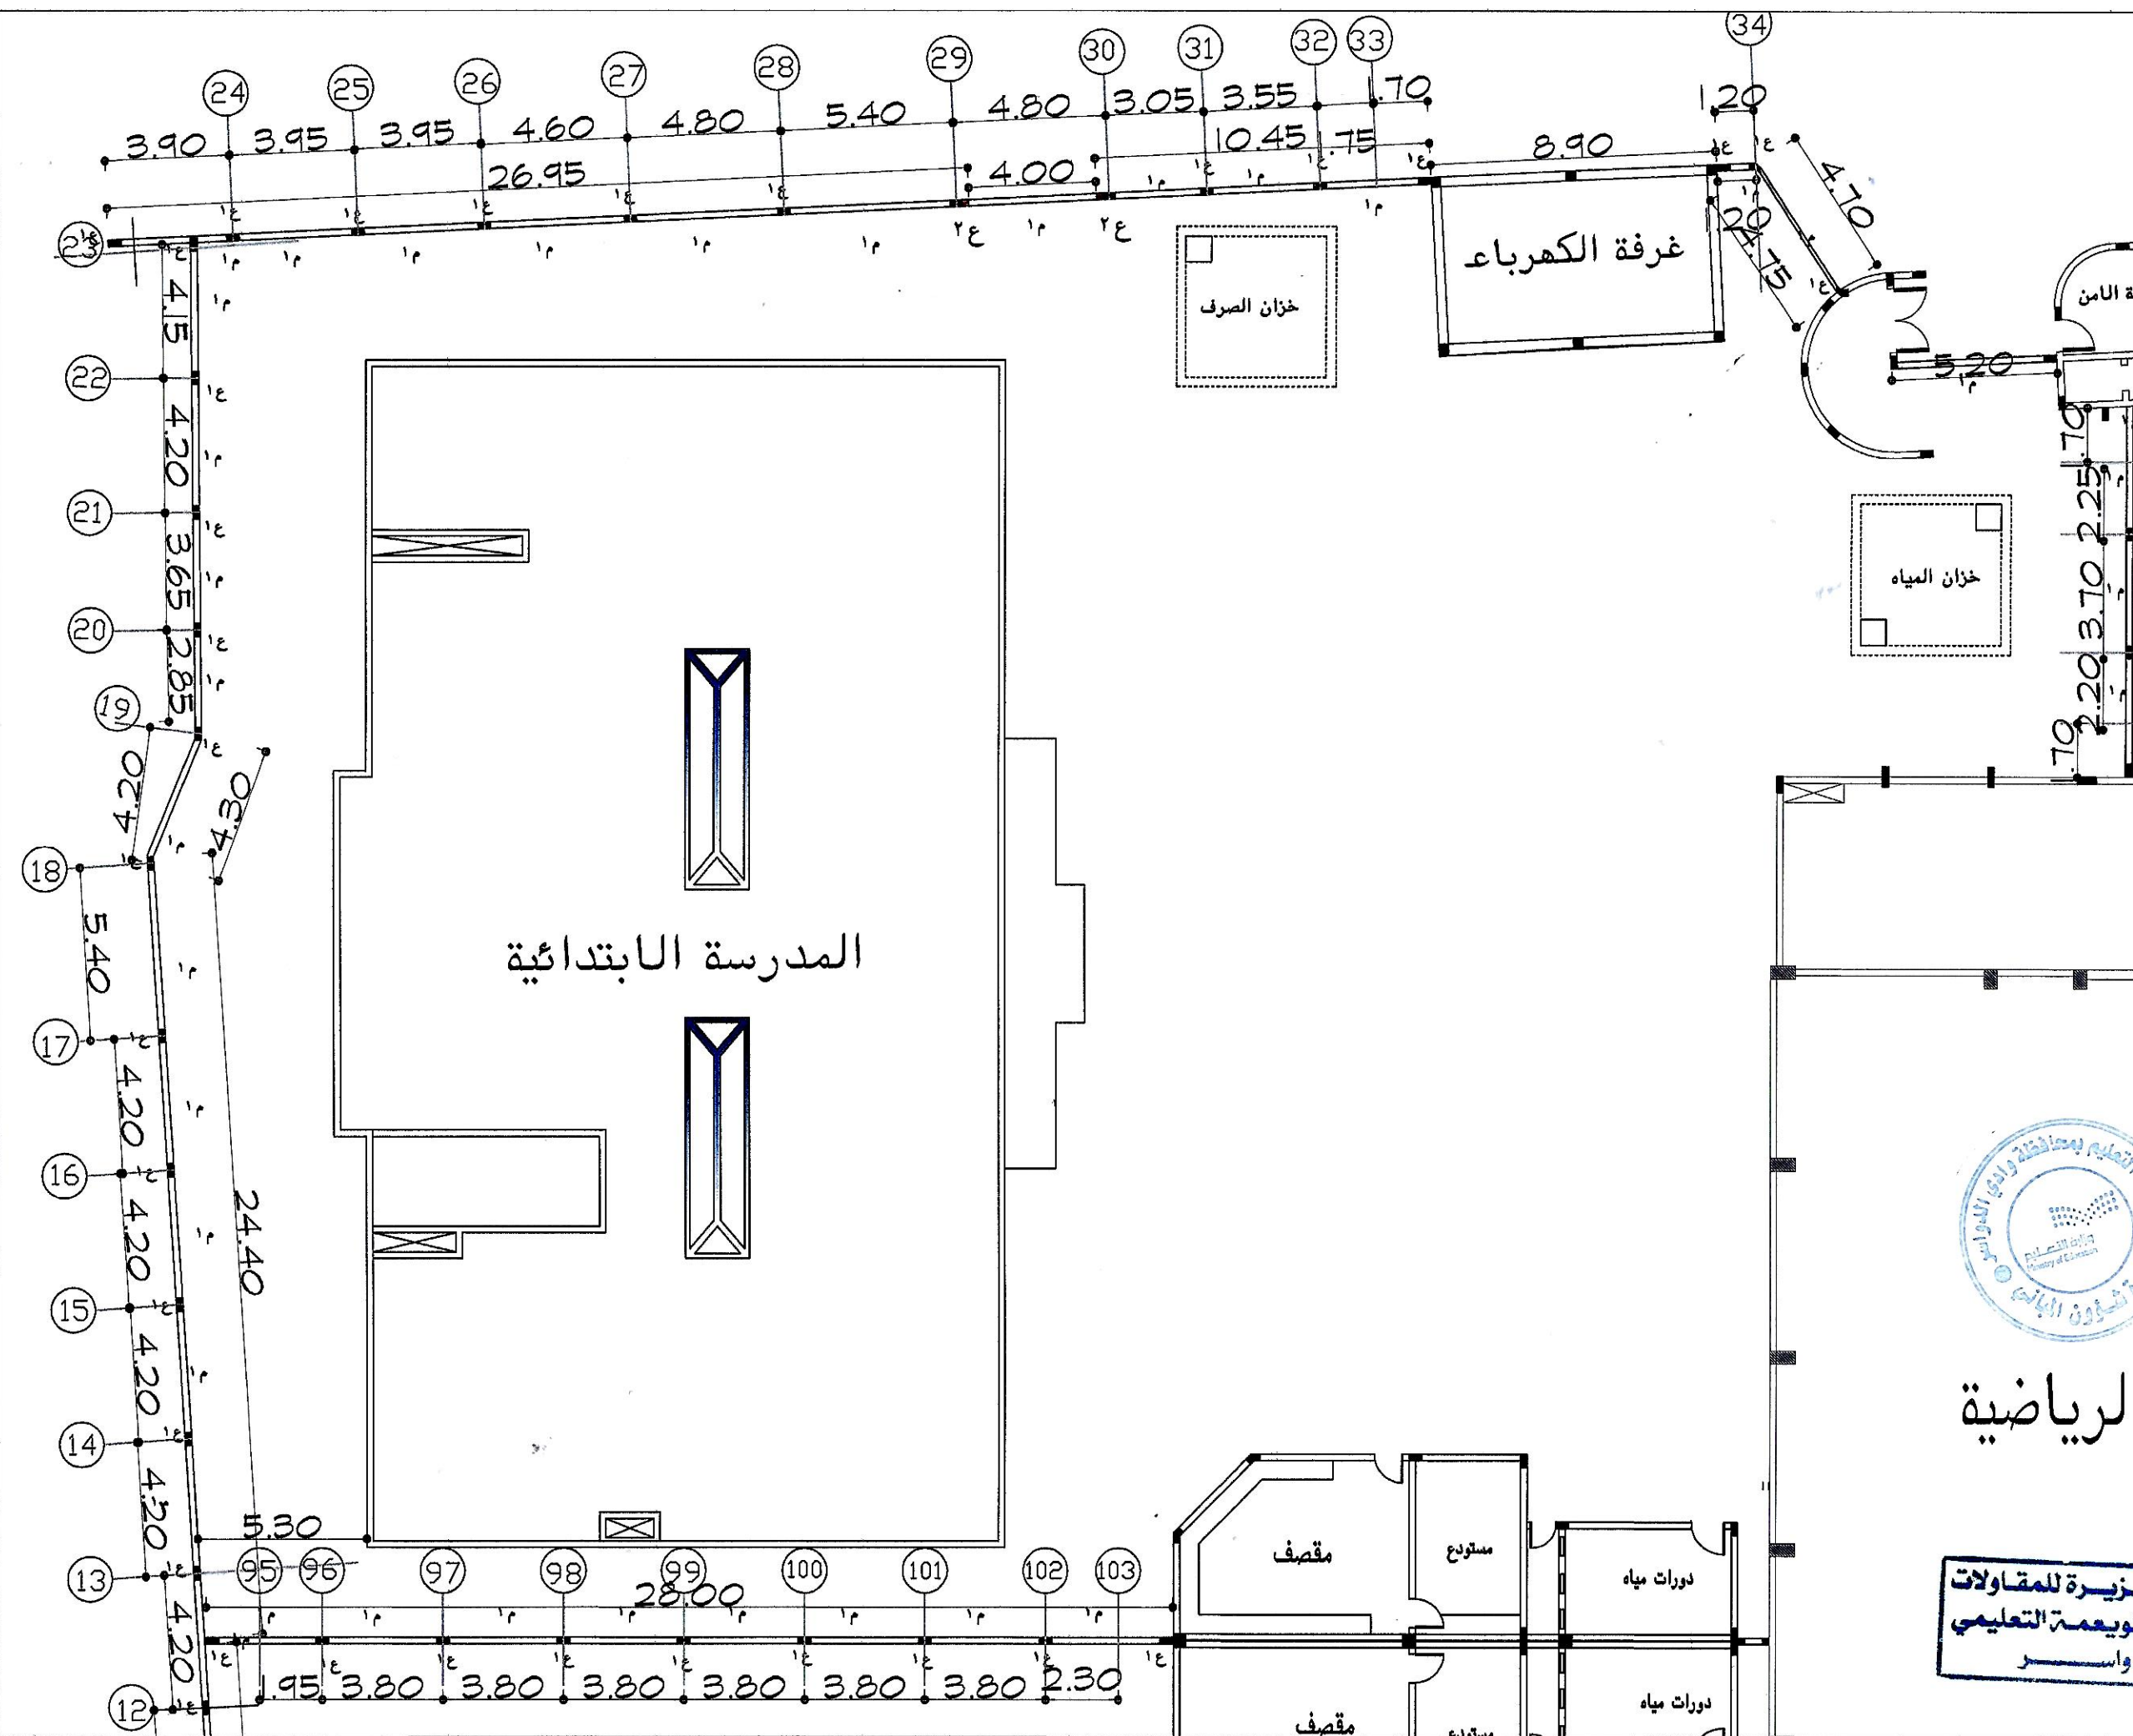

المملكة العربية السعودية



وزارة التربية والتعليم
MINISTRY OF EDUCATION
وكالة الوزارة للمباني

اسم المشروع	مجمع النويمة التعليمي للبنات
اسم اللوحة	مخطط قواعد الاسوار AS-BUILT DRAWING
رقم اللوحة	مقياس الرسم ١٠٠/١
التاريخ	٢٠٢٢-١١-١٩


شركة بناء الجزيرة للمقاولات
BENA AL-JAZEERAH CO




مدير شؤون المباني	مهندس / فهد عايد المدرع
التوقيع	

مهندس المقاول	مهندس الاستشاري
تقديم رقم	

شركة بناء الجزيرة للمقاولات
مشروع مجمع النويمة التعليمي
وادي السد واسسس

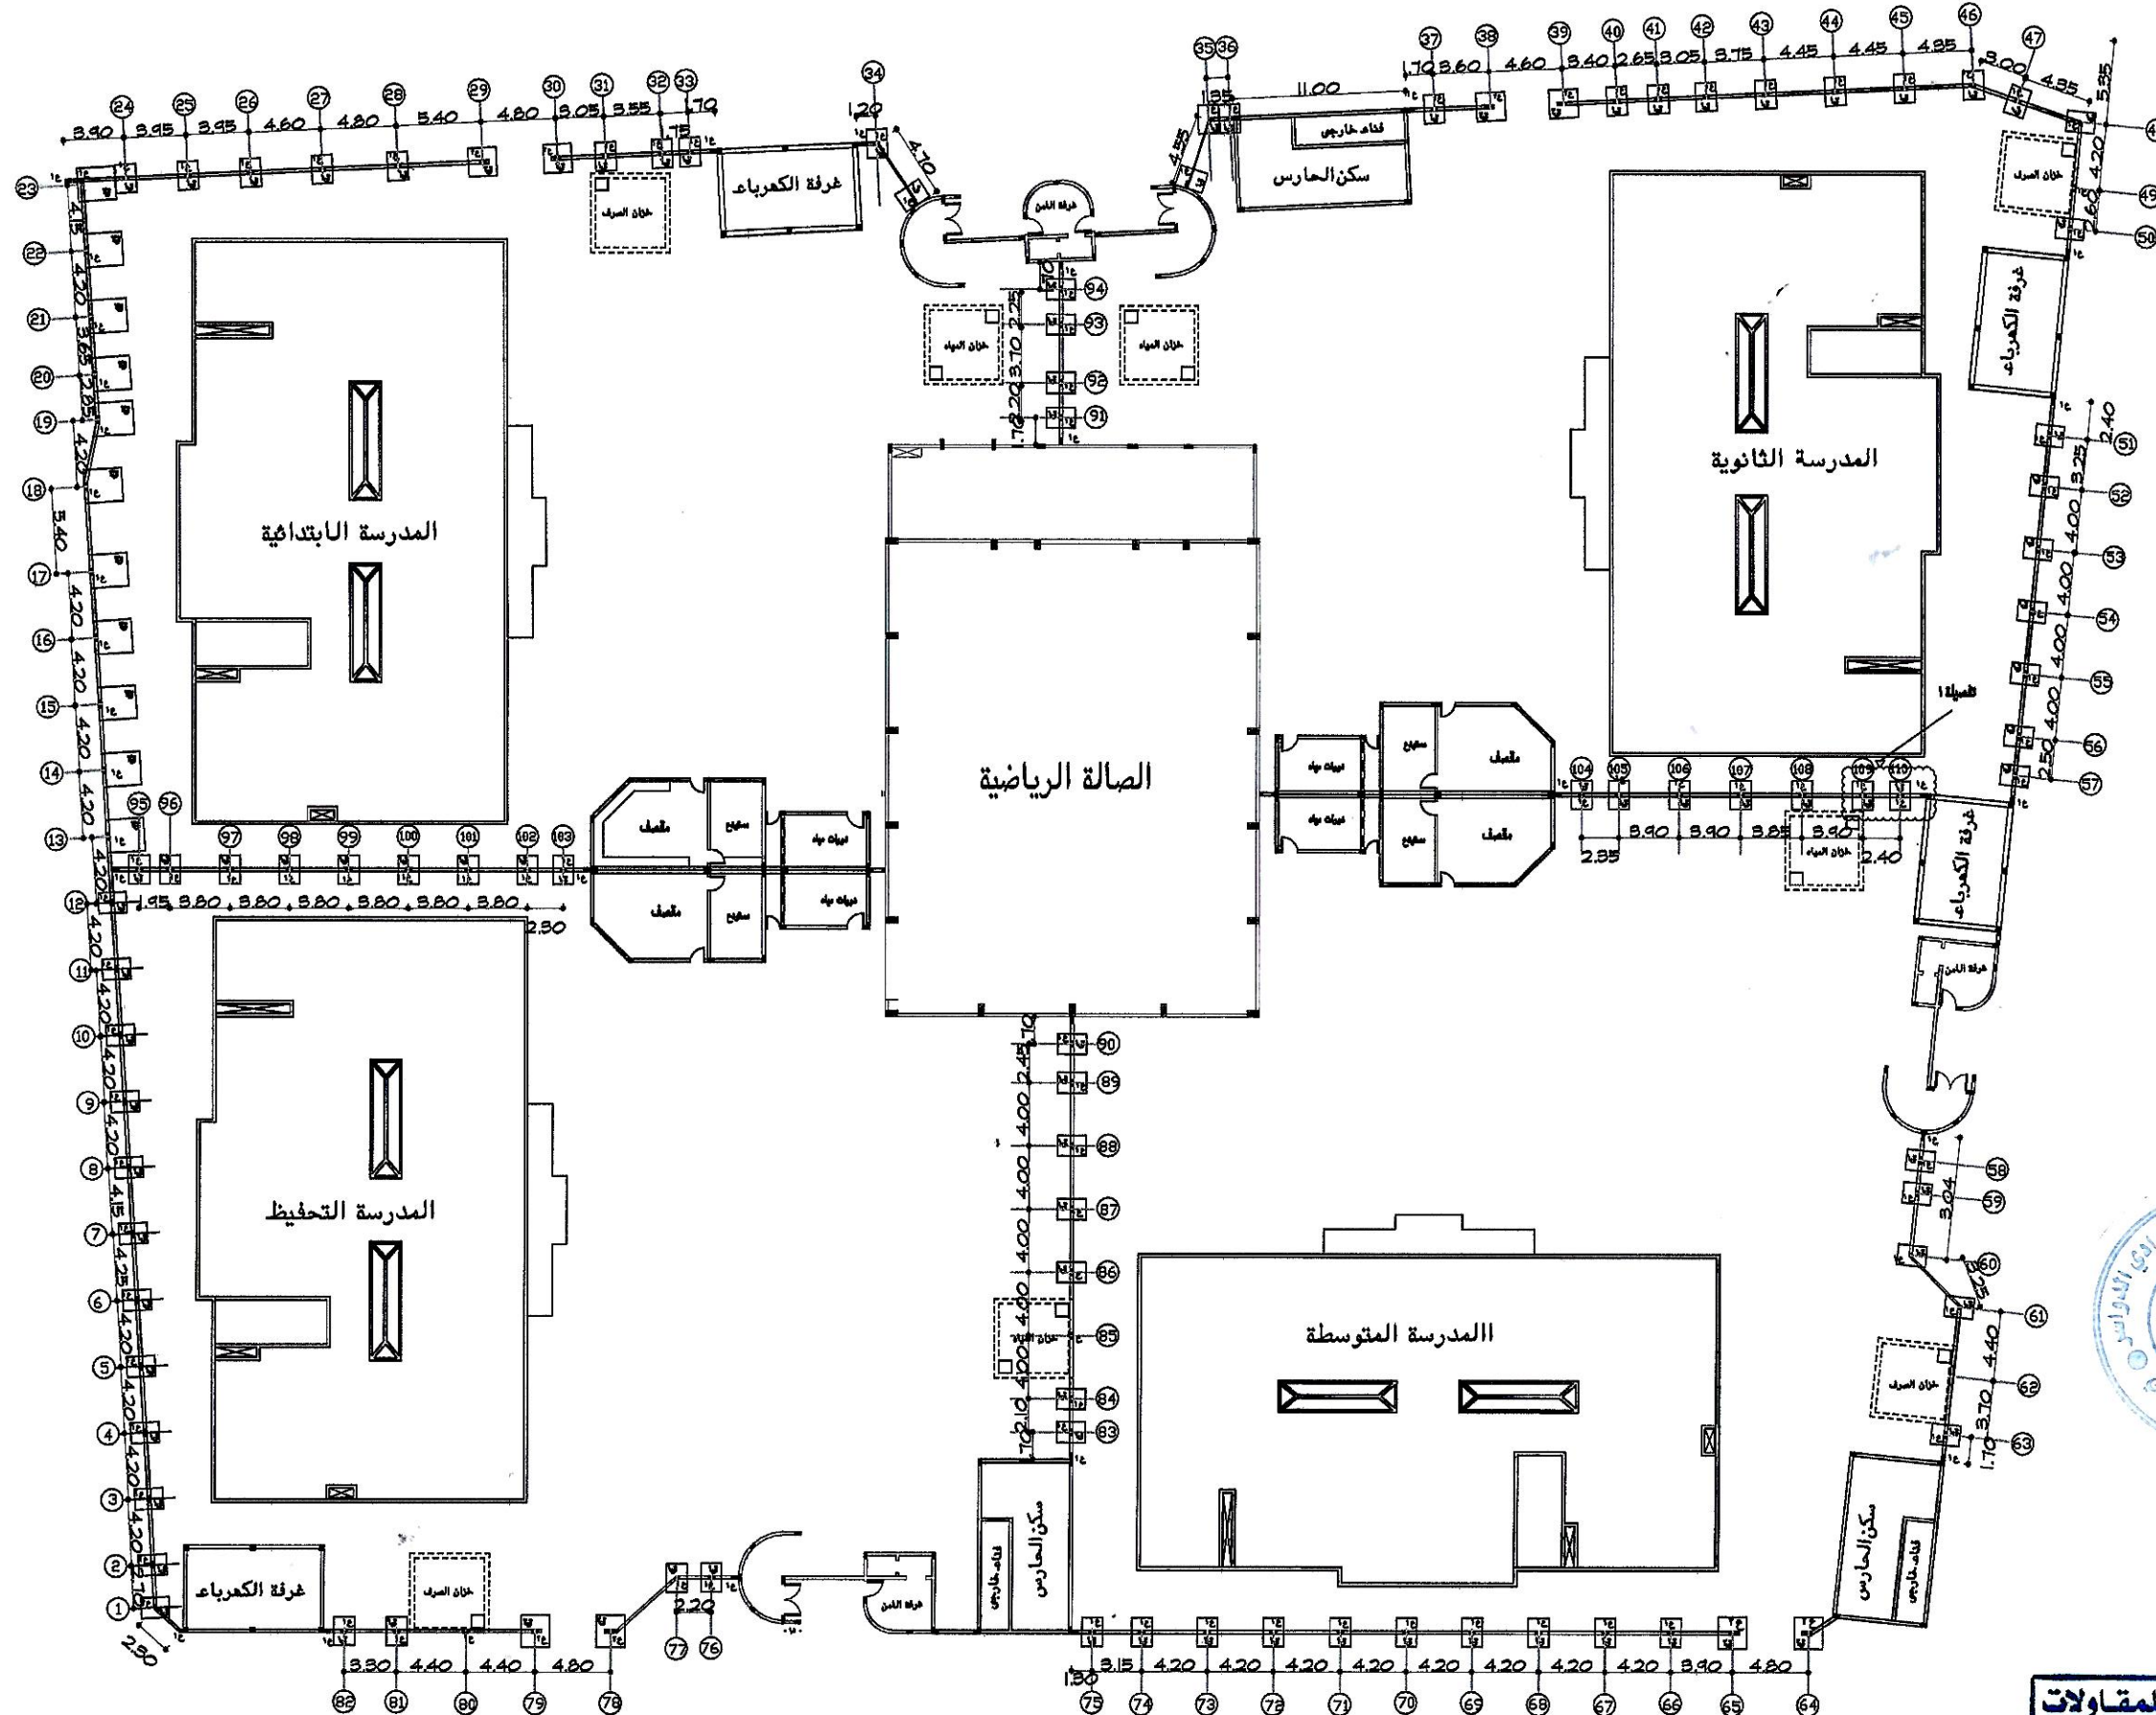

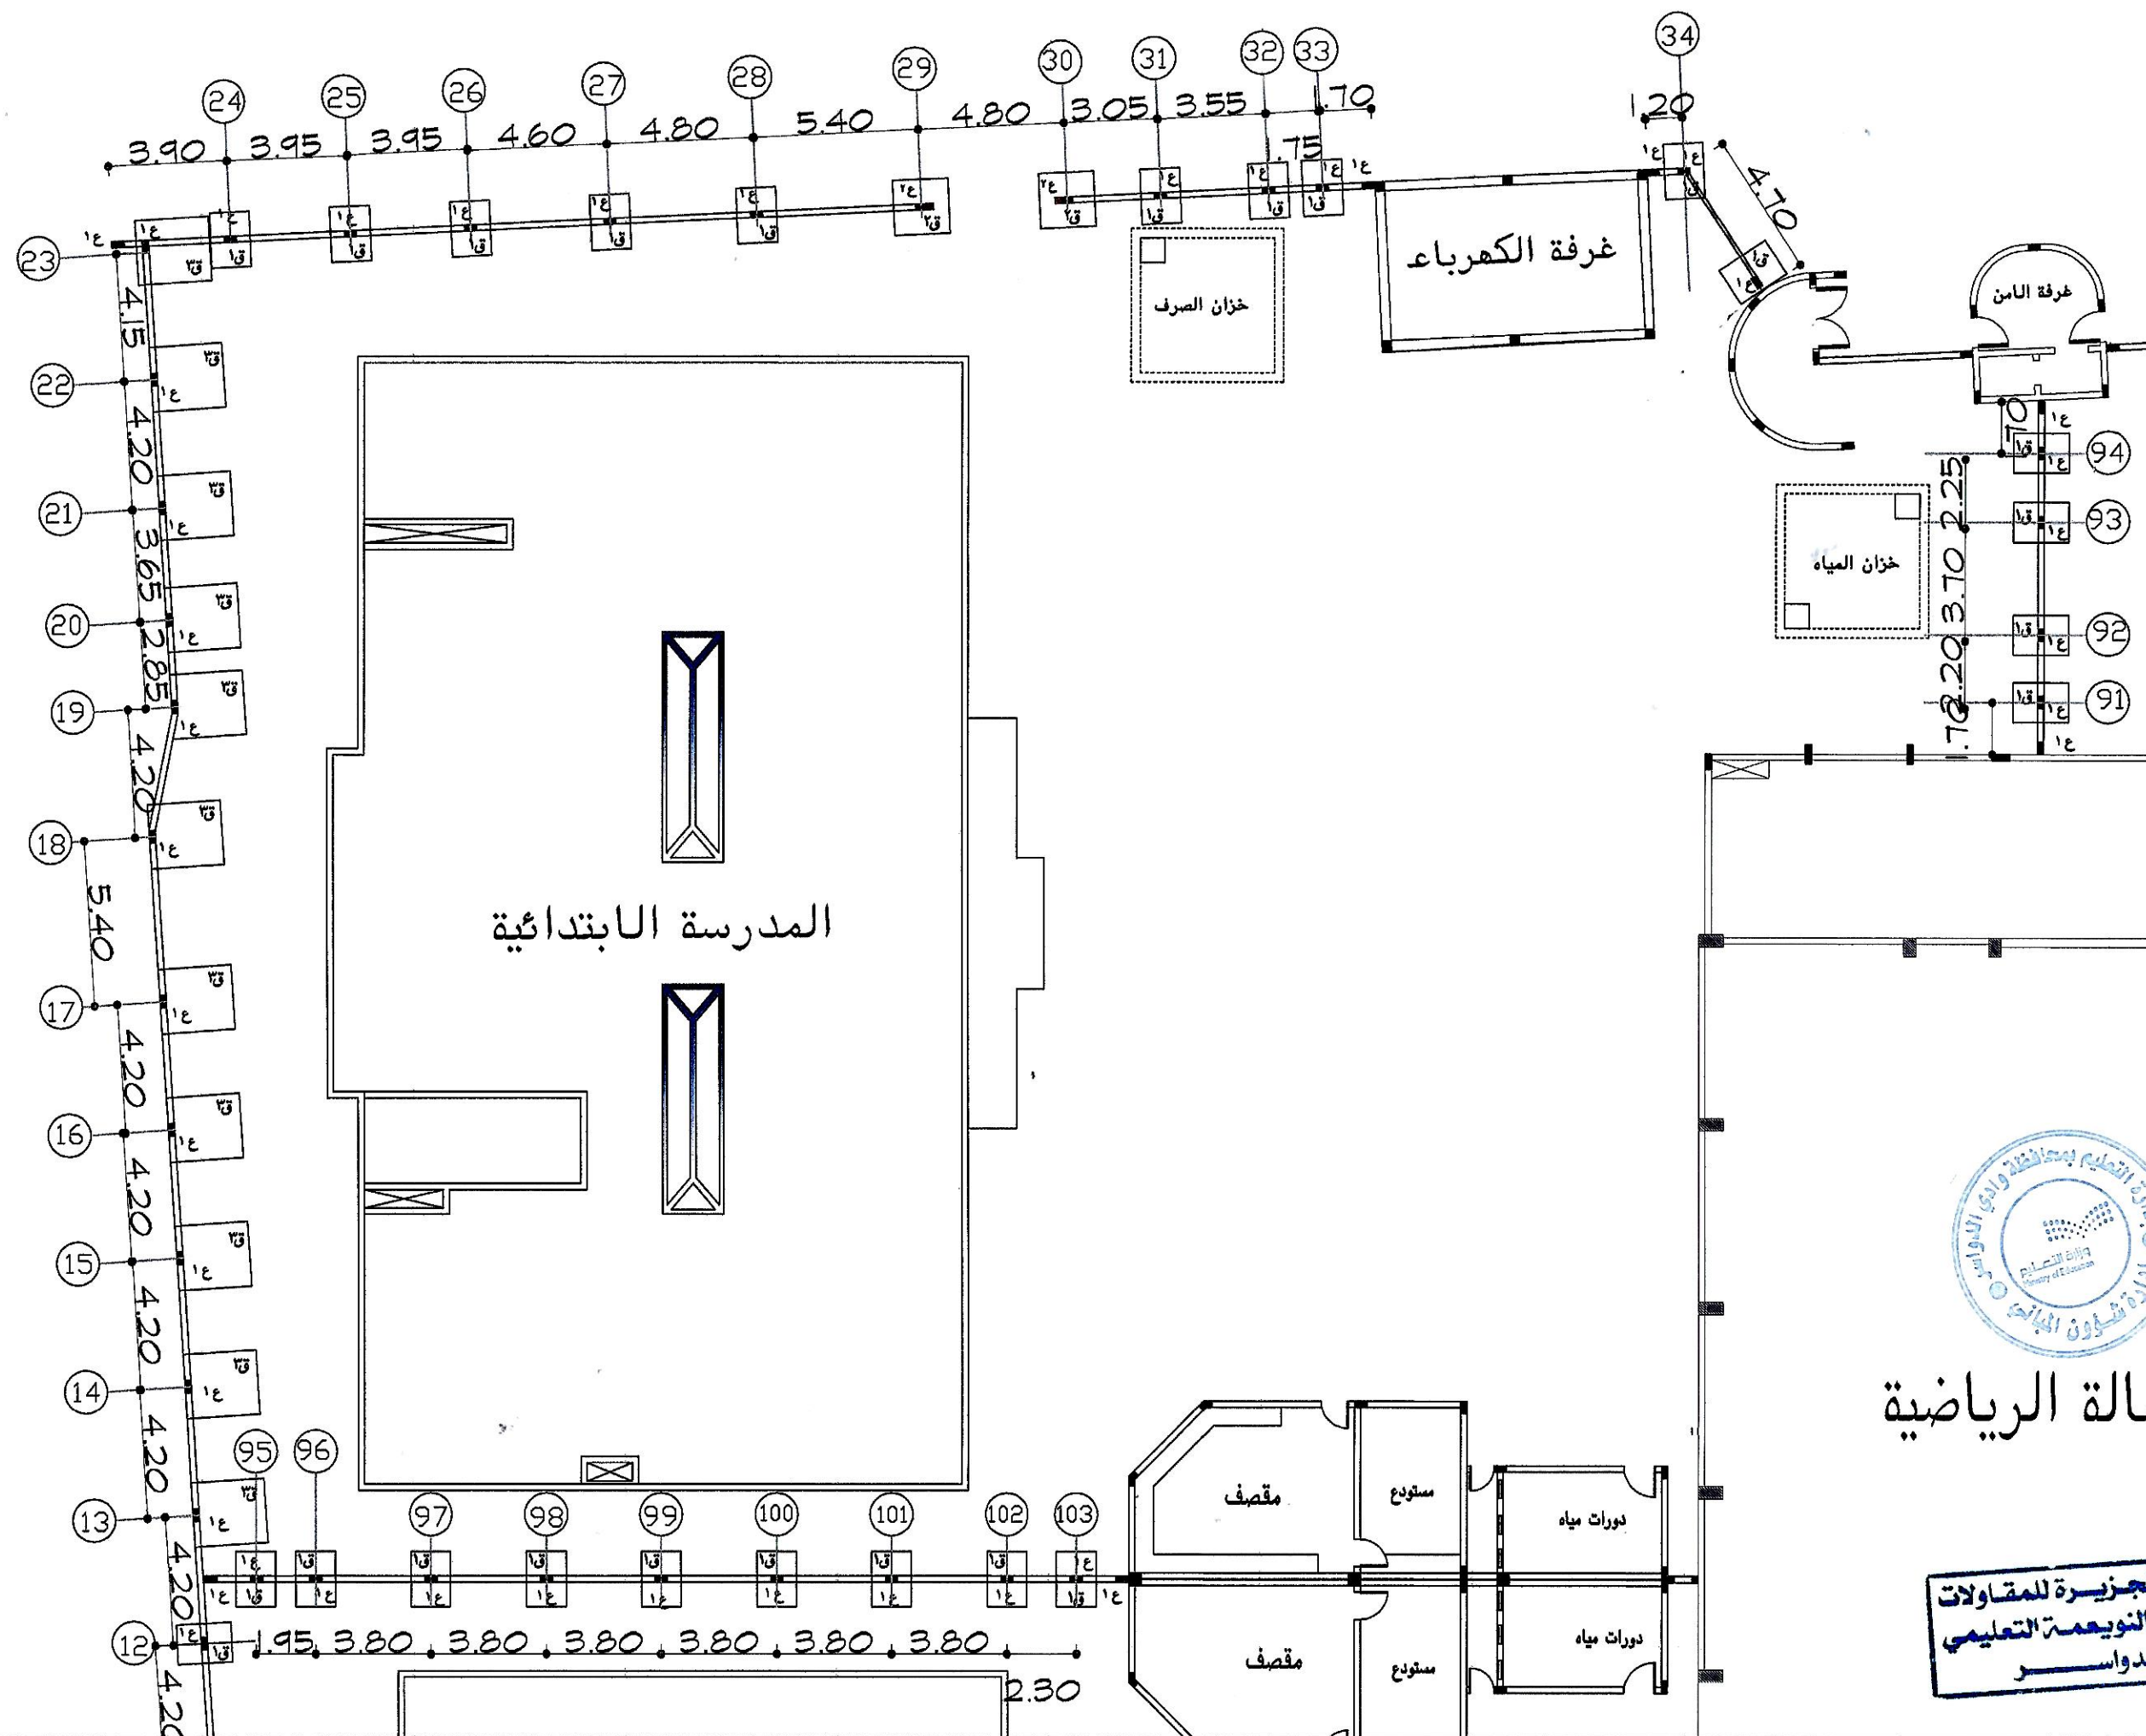

المملكة العربية السعودية



وزارة التربية والتعليم
MINISTRY OF EDUCATION
وكالة الوزارة للمباني

اسم المشروع	مجمع النويمة التعليمي للبنات
اسم اللوحة	مخطط قواعد الاسوار AS-BUILT DRAWING
رقم اللوحة	مقياس الرسم ١٠٠/١
التاريخ	٢٠٢٢-١١-١٩

شركة بناء الجزيرة للمقاولات
BENA AL-JAZEERAH CO

سالة الرياضية

مدير شؤون
المباني

مهندس / فهد عايد المدرع

التوقيع

مهندس المقاول

مهندس الاستشاري

تقديم رقم

شركة بناء الجزيرة للمقاولات
مشروع مجمع النويمة التعليمي
وادي الدواسر

تمديدات الموقع العام
As-Built Drawings
المدرسة الابتدائية

المملكة العربية السعودية



وزارة التربية والتعليم

MINISTRY OF EDUCATION

وكالة الوزارة للمباني

مشروع مجمع النويمة التعليمي للبنات

المملكة العربية السعودية




وزارة التربية والتعليم
MINISTRY OF EDUCATION
وكالة الوزارة للمباني

اسم المشروع	مجمع النويمة التعليمي للبنات
اسم اللوحة	تصديقات التقفية بالموقع العام AS-BUILT DRAWING
رقم اللوحة	مقياس الرسم ١٠٠/١
التاريخ	٢٠٢٢-١١-١٩

VALVE Manhole Supply Pipe 2.00 inch Supply Pipe 1.50 inch	شركة بناء الجزيرة للمقاولات BENA AL-JAZEERAH CO
--	--

مدير شؤون المباني	مهندس / فهد عايد المدرع
التوقيع	

مهندس المقاول	مهندس الاستشاري
تقديم رقم	

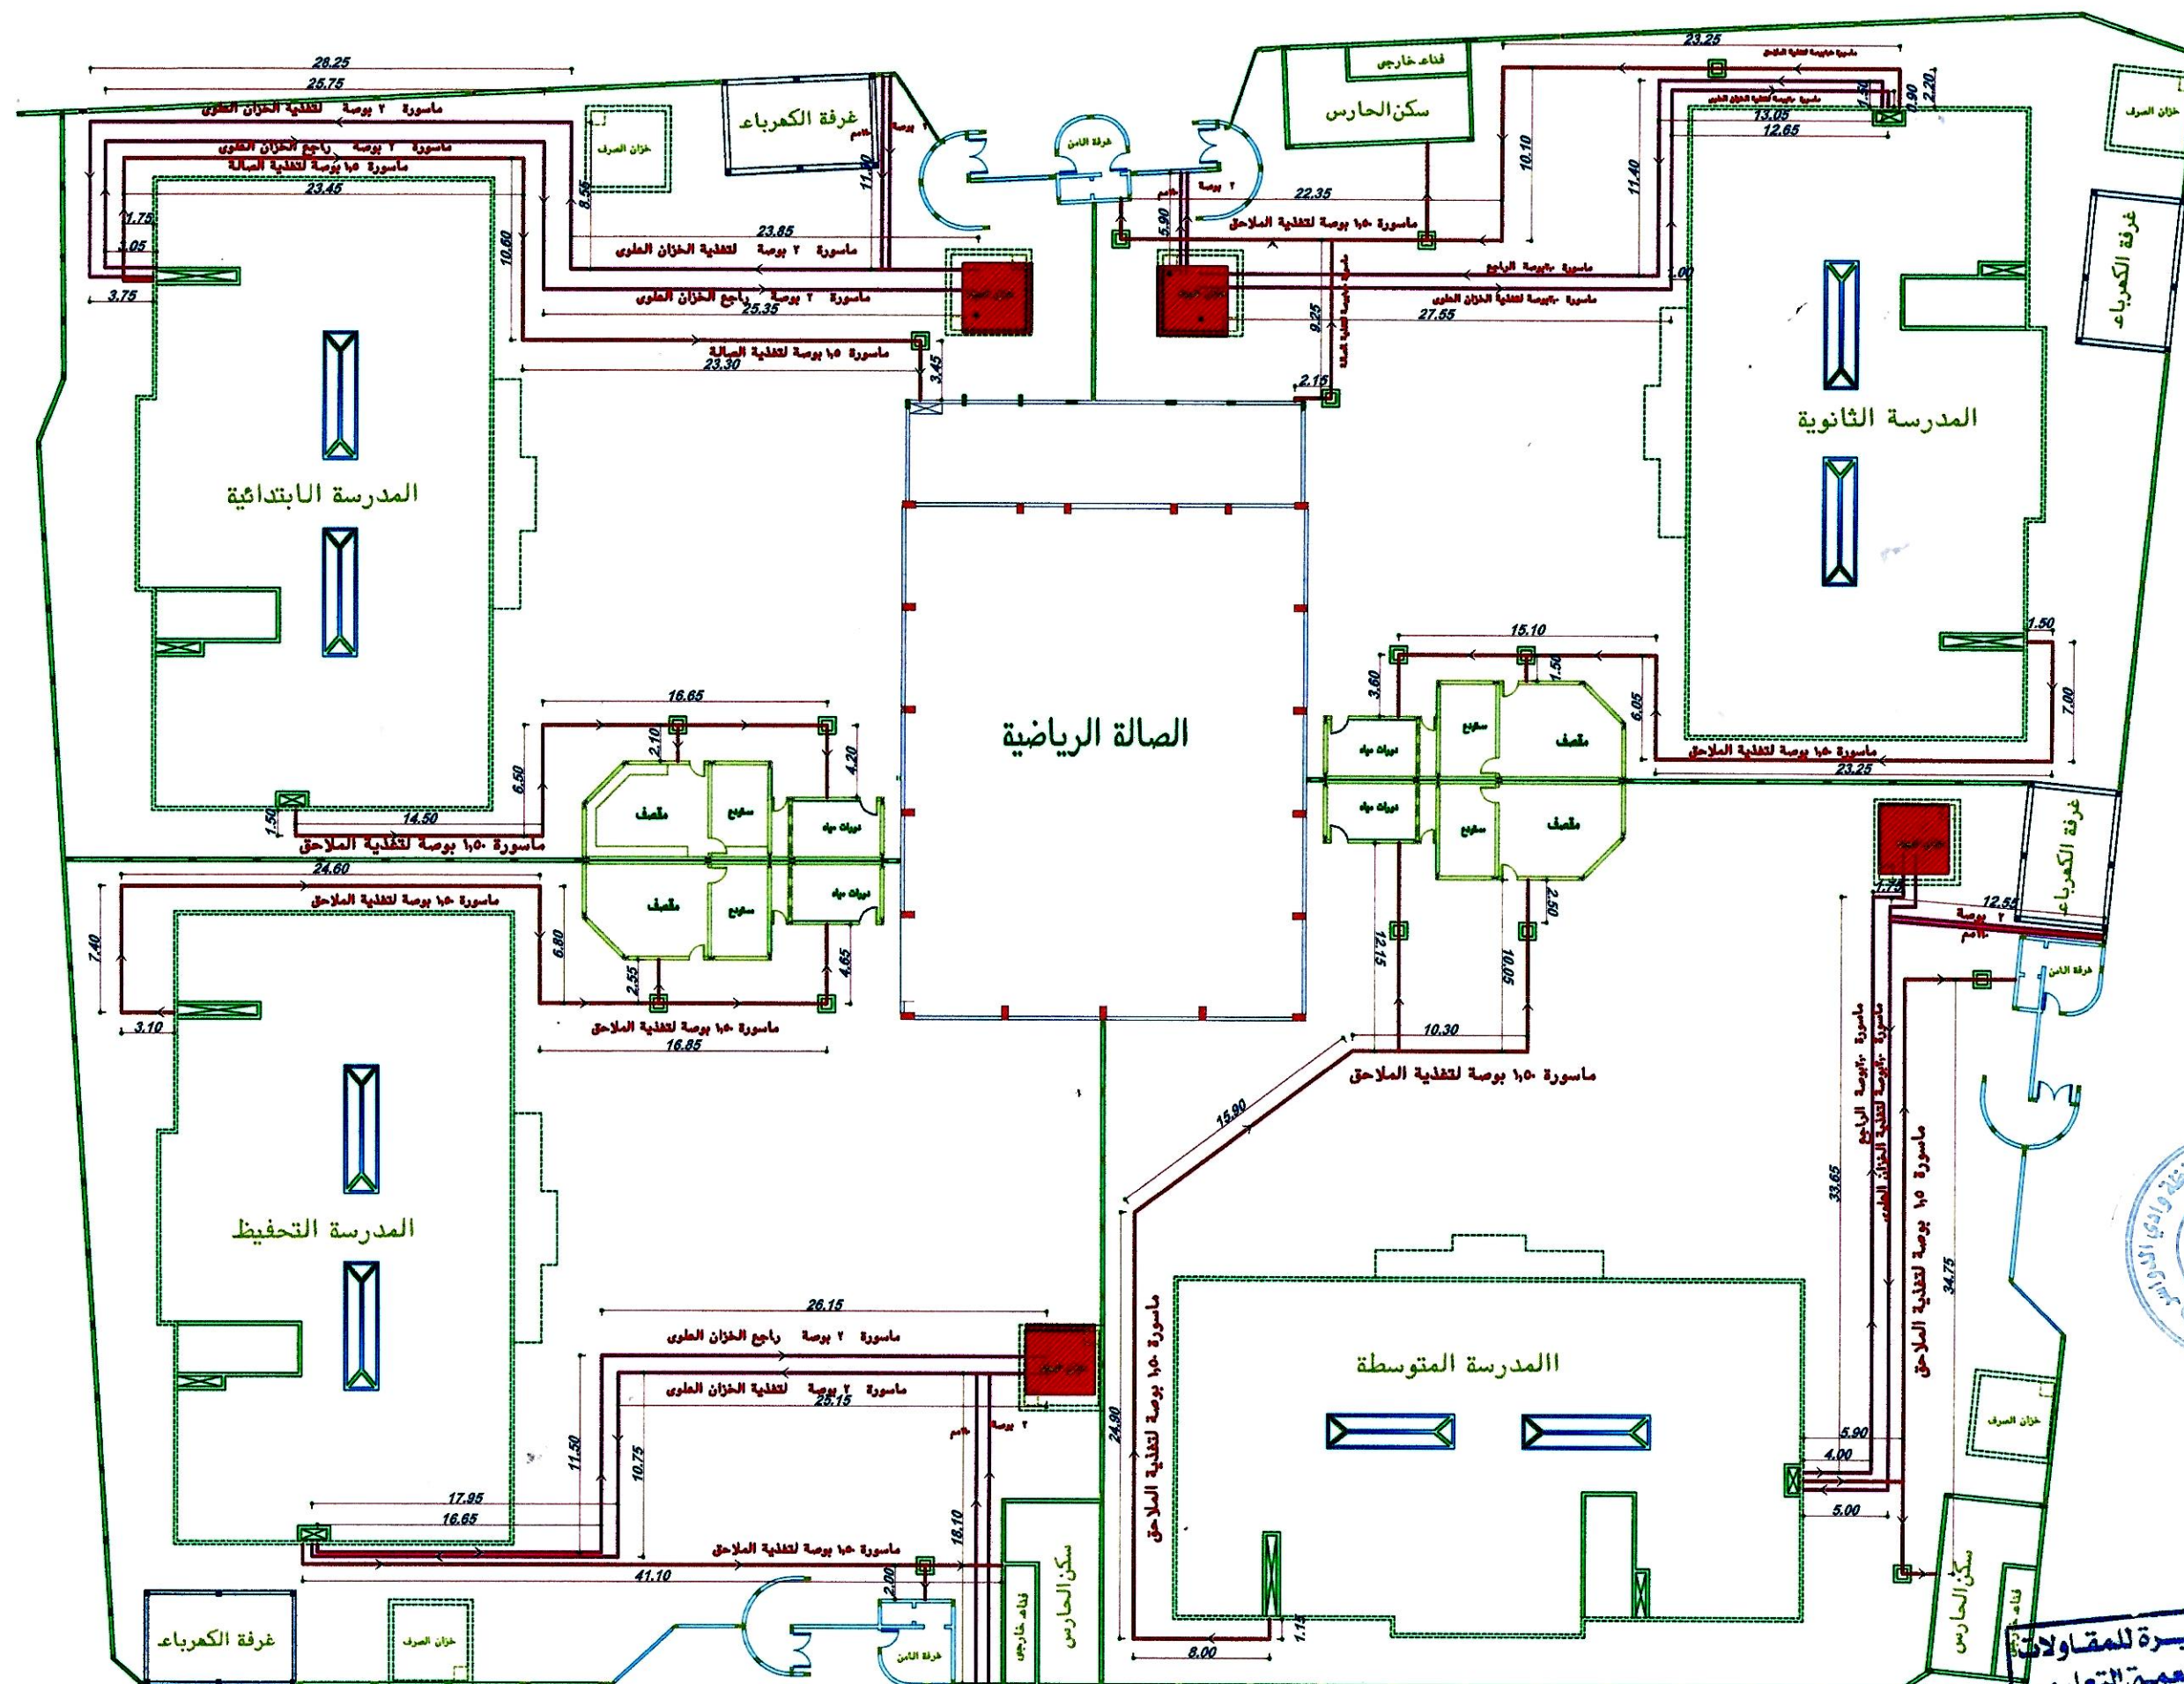

شركة بناء الجزيرة للمقاولات
مشروع مجمع النويمة التعليمي
السيد أسير

المملكة العربية السعودية



وزارة التربية والتعليم
MINISTRY OF EDUCATION
وكالة الوزارة للمباني

اسم المشروع	مجمع النويعة التعليمي للبنات
اسم اللوحة	تعديلات التغذية بالموقع العام AS-BUILT DRAWING
رقم اللوحة	المدرسة الابتدائية مقياس الرسم ١٠٠/١
التاريخ	٢٠٢٢-١١-١٩


VALVE Manhole Supply Pipe 200 inch Supply Pipe 150 inch	شركة بناء الجزيرة للمقاولات BENA AL-JAZEERAH CO
--	--

مدير شؤون المباني	مهندس / فهد عابد المدرع
التوقيع	

مهندس المقاول	مهندس الاستشاري
تقديم رقم	

الرياضية

شركة بناء الجزيرة للمقاولات
مشروع مجمع النويعة التعليمي
وادي السيل

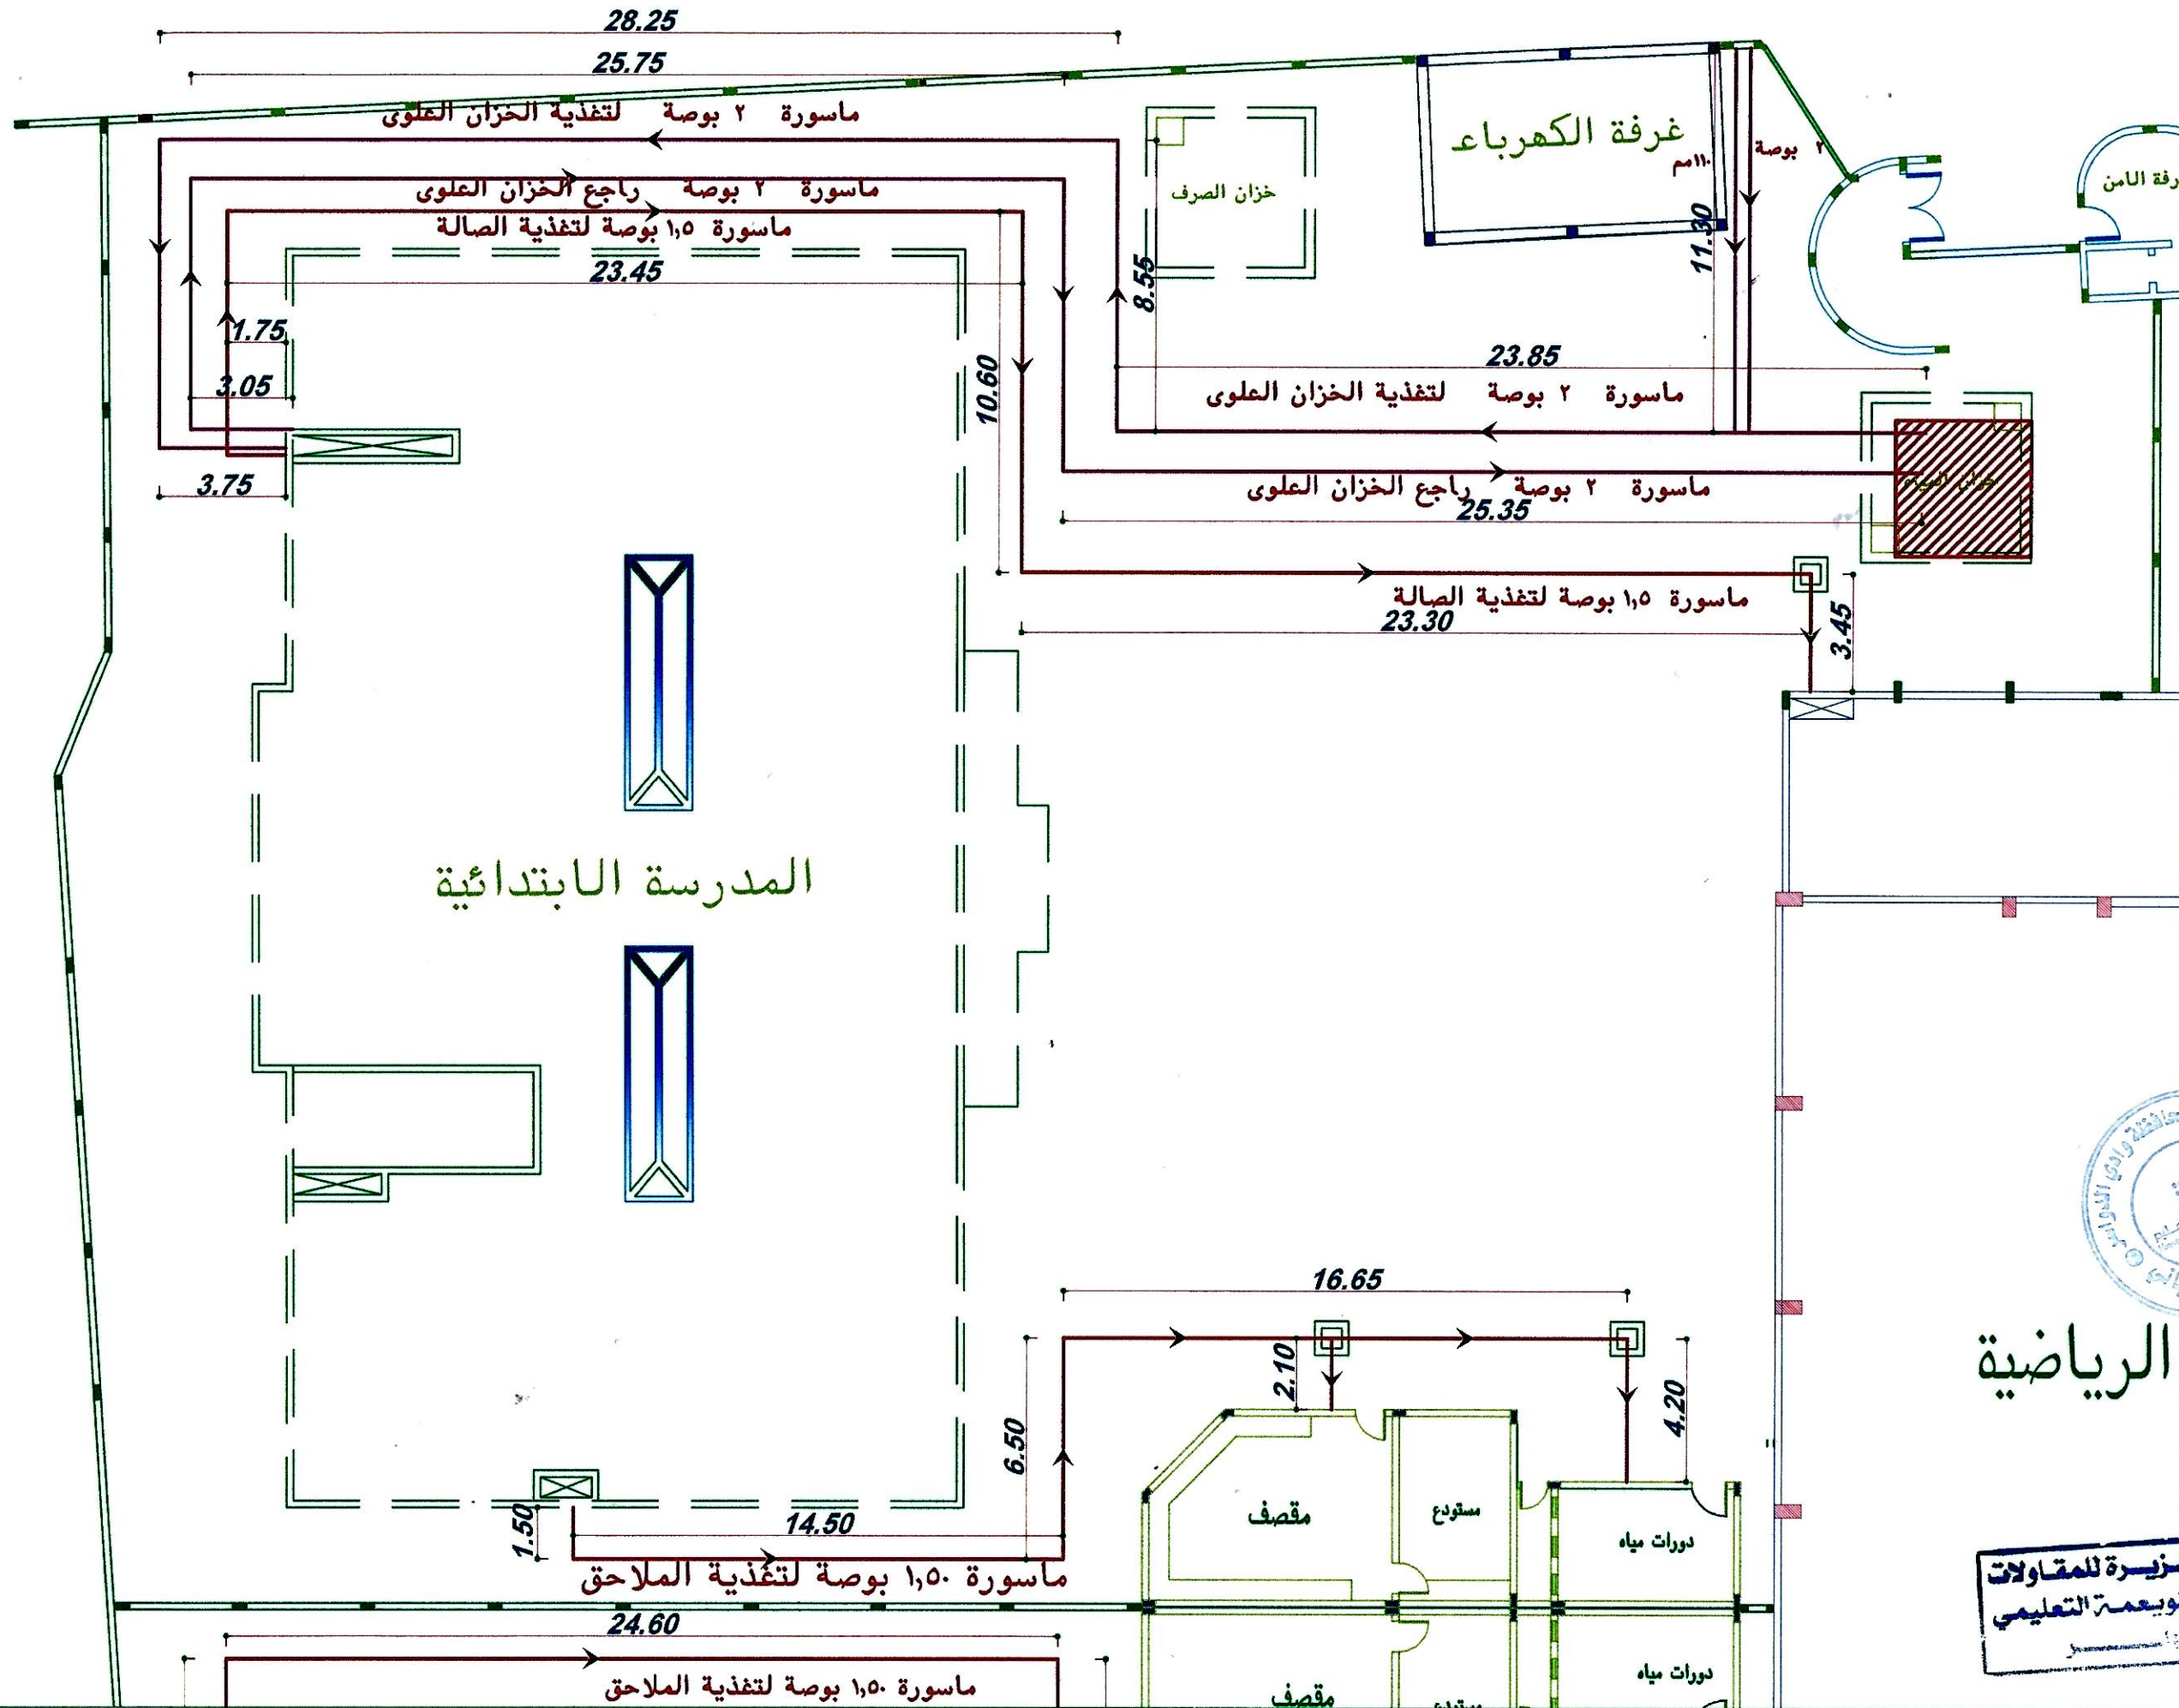


المملكة العربية السعودية



وزارة التربية والتعليم
MINISTRY OF EDUCATION
وكالة الوزارة للمباني


اسم المشروع	مجمع النويمة التعليمي للبنات
اسم اللوحة	تعديلات الحريق بالموقع العام AS-BUILT DRAWING
رقم اللوحة	١٠٠ / ١
التاريخ	٢٠٢٢-١١-١٩

Fire Box Fire Pipe 2.50 inch Fire Pipe 4 inch	شركة بناء الجزيرة للمقاولات BENA AL-JAZEERAH CO
---	--

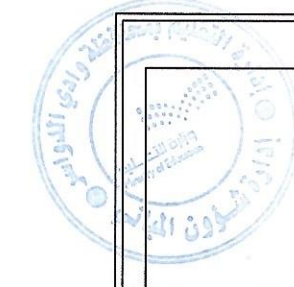

مدير شؤون المباني	مهندس / فهد عايد المدرع
التوقيع	

مهندس المقاول	مهندس / فهد عايد المدرع
مهندس الاستشاري	مهندس / فهد عايد المدرع
تقديم رقم	

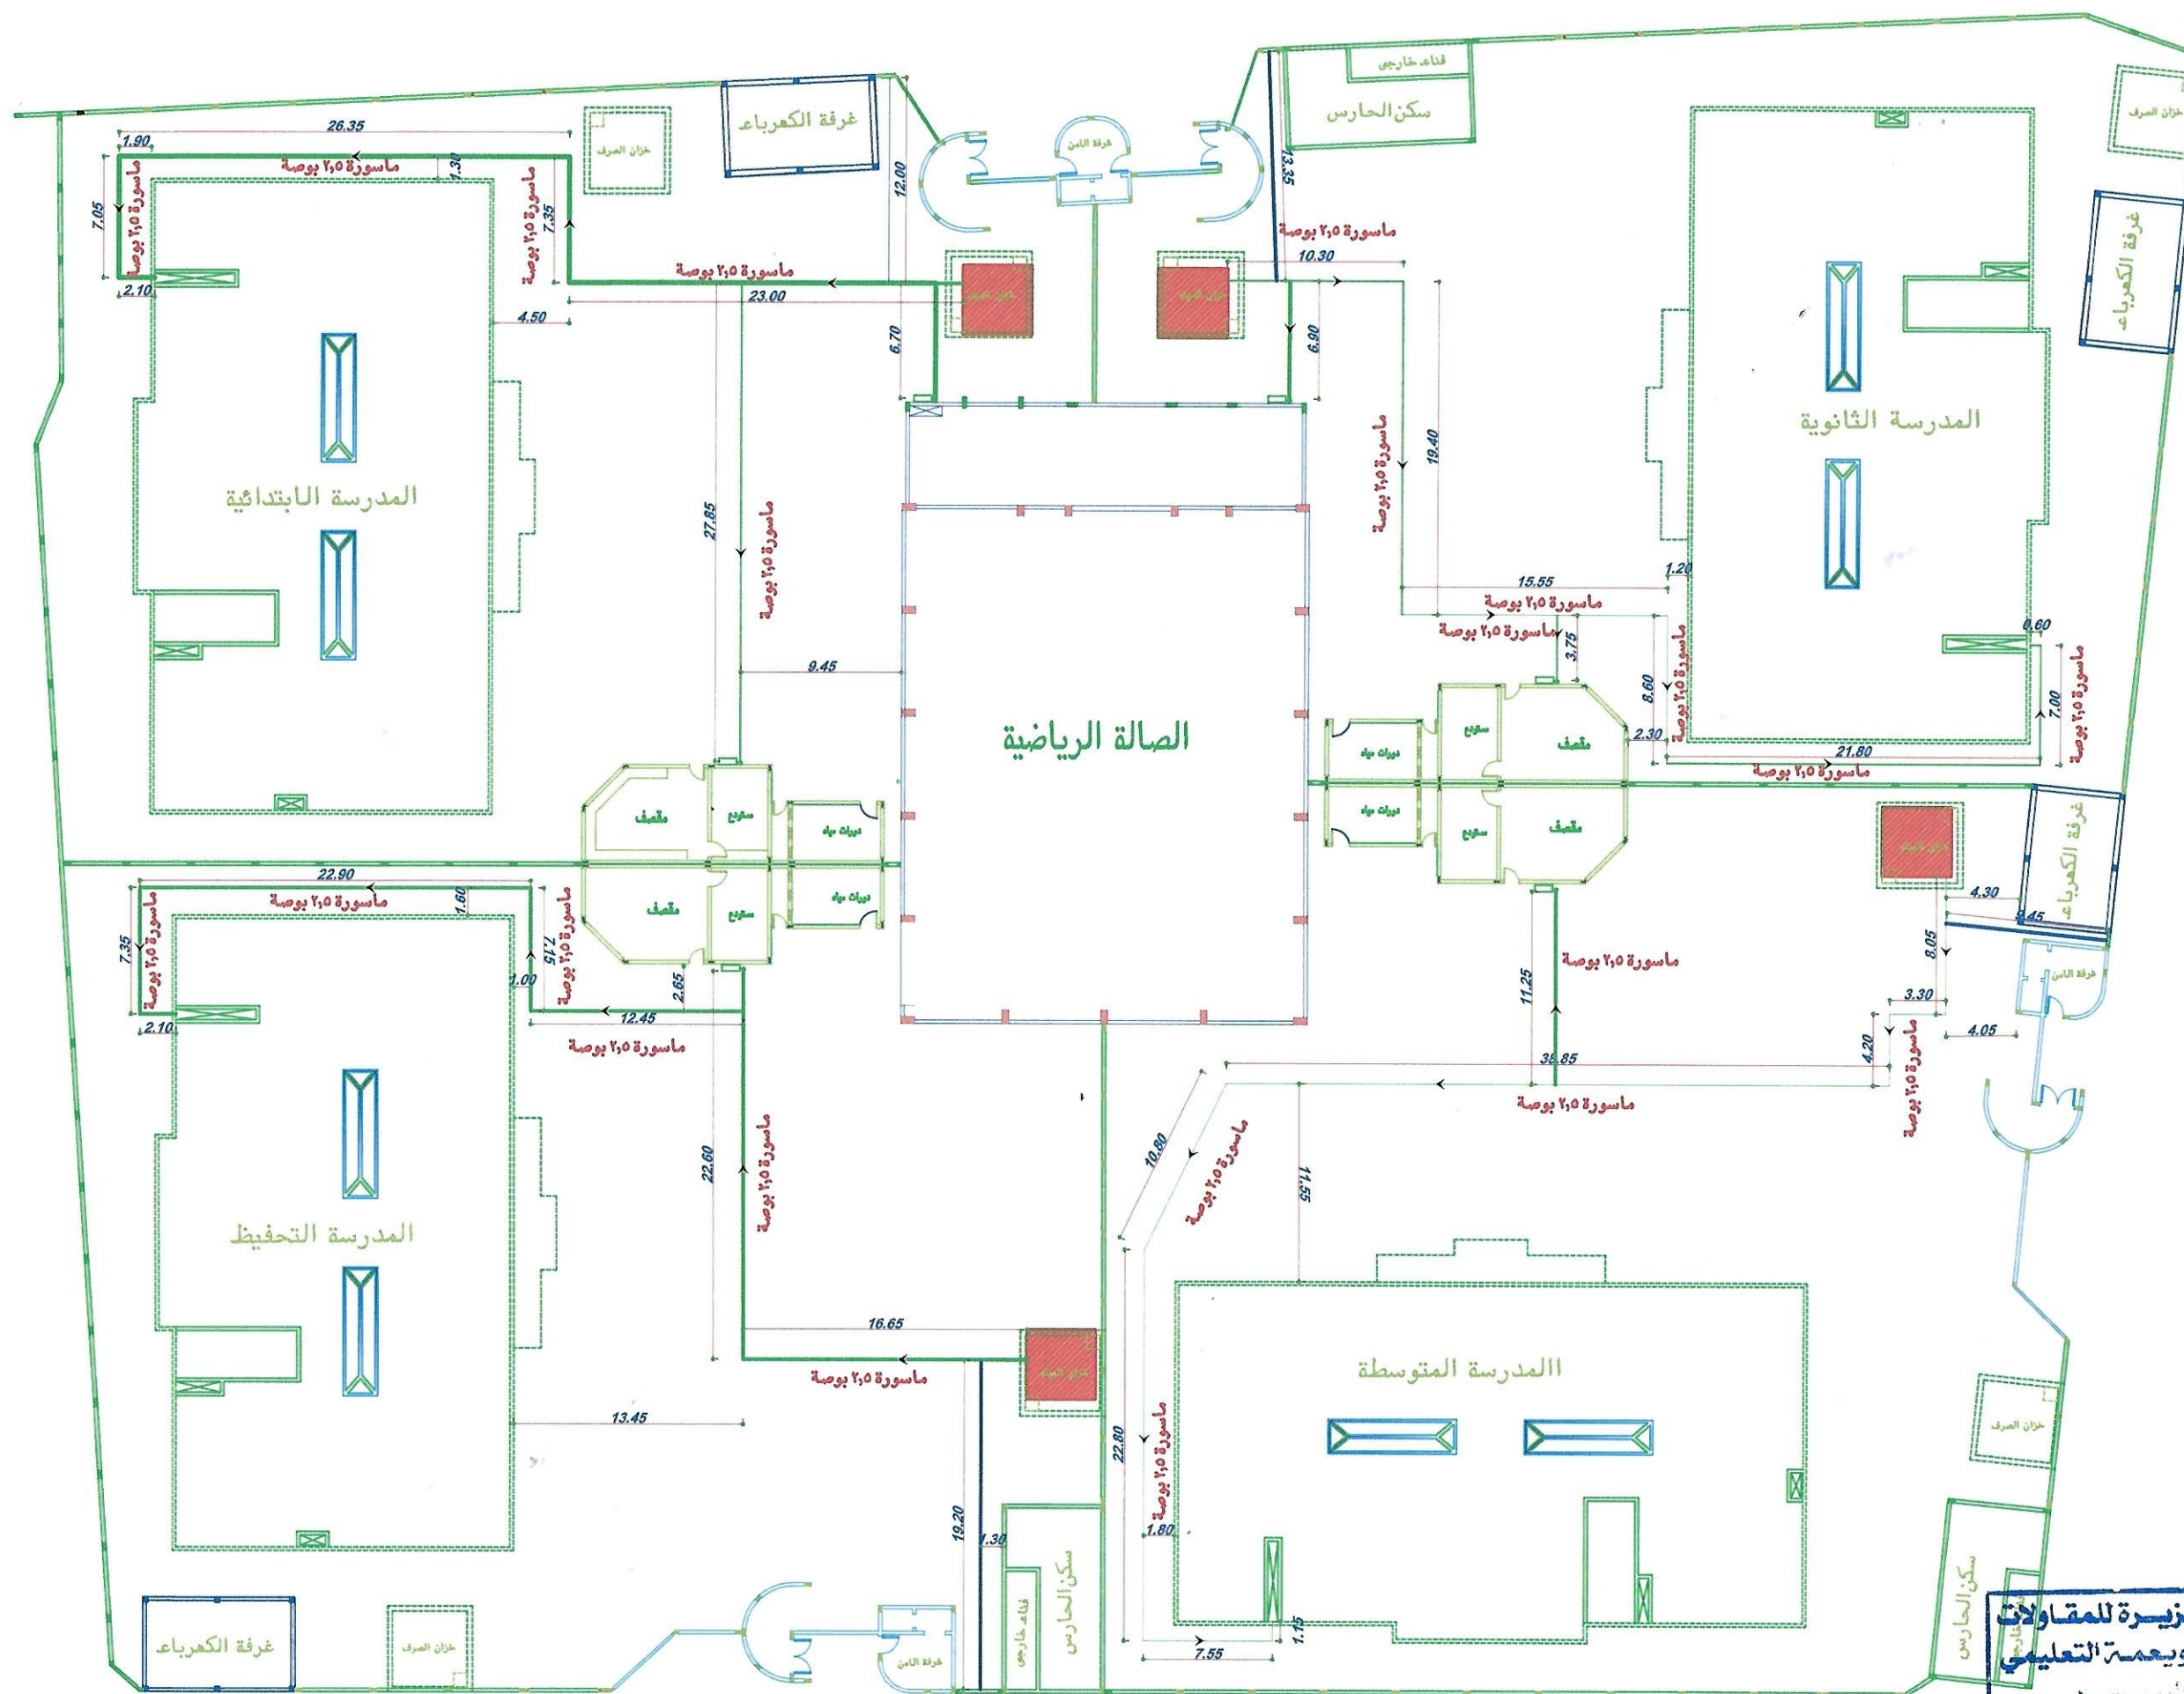

شركة بناء الجزيرة للمقاولات
مجمع النويمة التعليمي

المملكة العربية السعودية




وزارة التربية والتعليم
MINISTRY OF EDUCATION
وكالة الوزارة للمباني

اسم المشروع	مجمع النويمة التعليمي للبنات
اسم اللوحة	تعديلات الحريق بالموقع العام AS-BUILT DRAWING
رقم اللوحة	مقياس الرسم ١/١٠٠
التاريخ	٢٠٢٢-١١-١٩

	Fire Box
	Fire Pipe 2.50 inch
	Fire Pipe 4 inch

شركة بناء الجزيرة للمقاولات
BENA AL-JAZEERAH CO

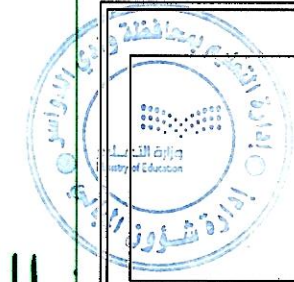


مدير شؤون المباني	مهندس / فهد عايد المدرع
التوقيع	

مجلس المقاول	مجلس المقاول
مهندس الاستشاري	مهندس الاستشاري
تقديم رقم	تقديم رقم

الرياضية

شركة بناء الجزيرة للمقاولات
مشروع مجمع النويمة التعليمي
ولادى الدواسر

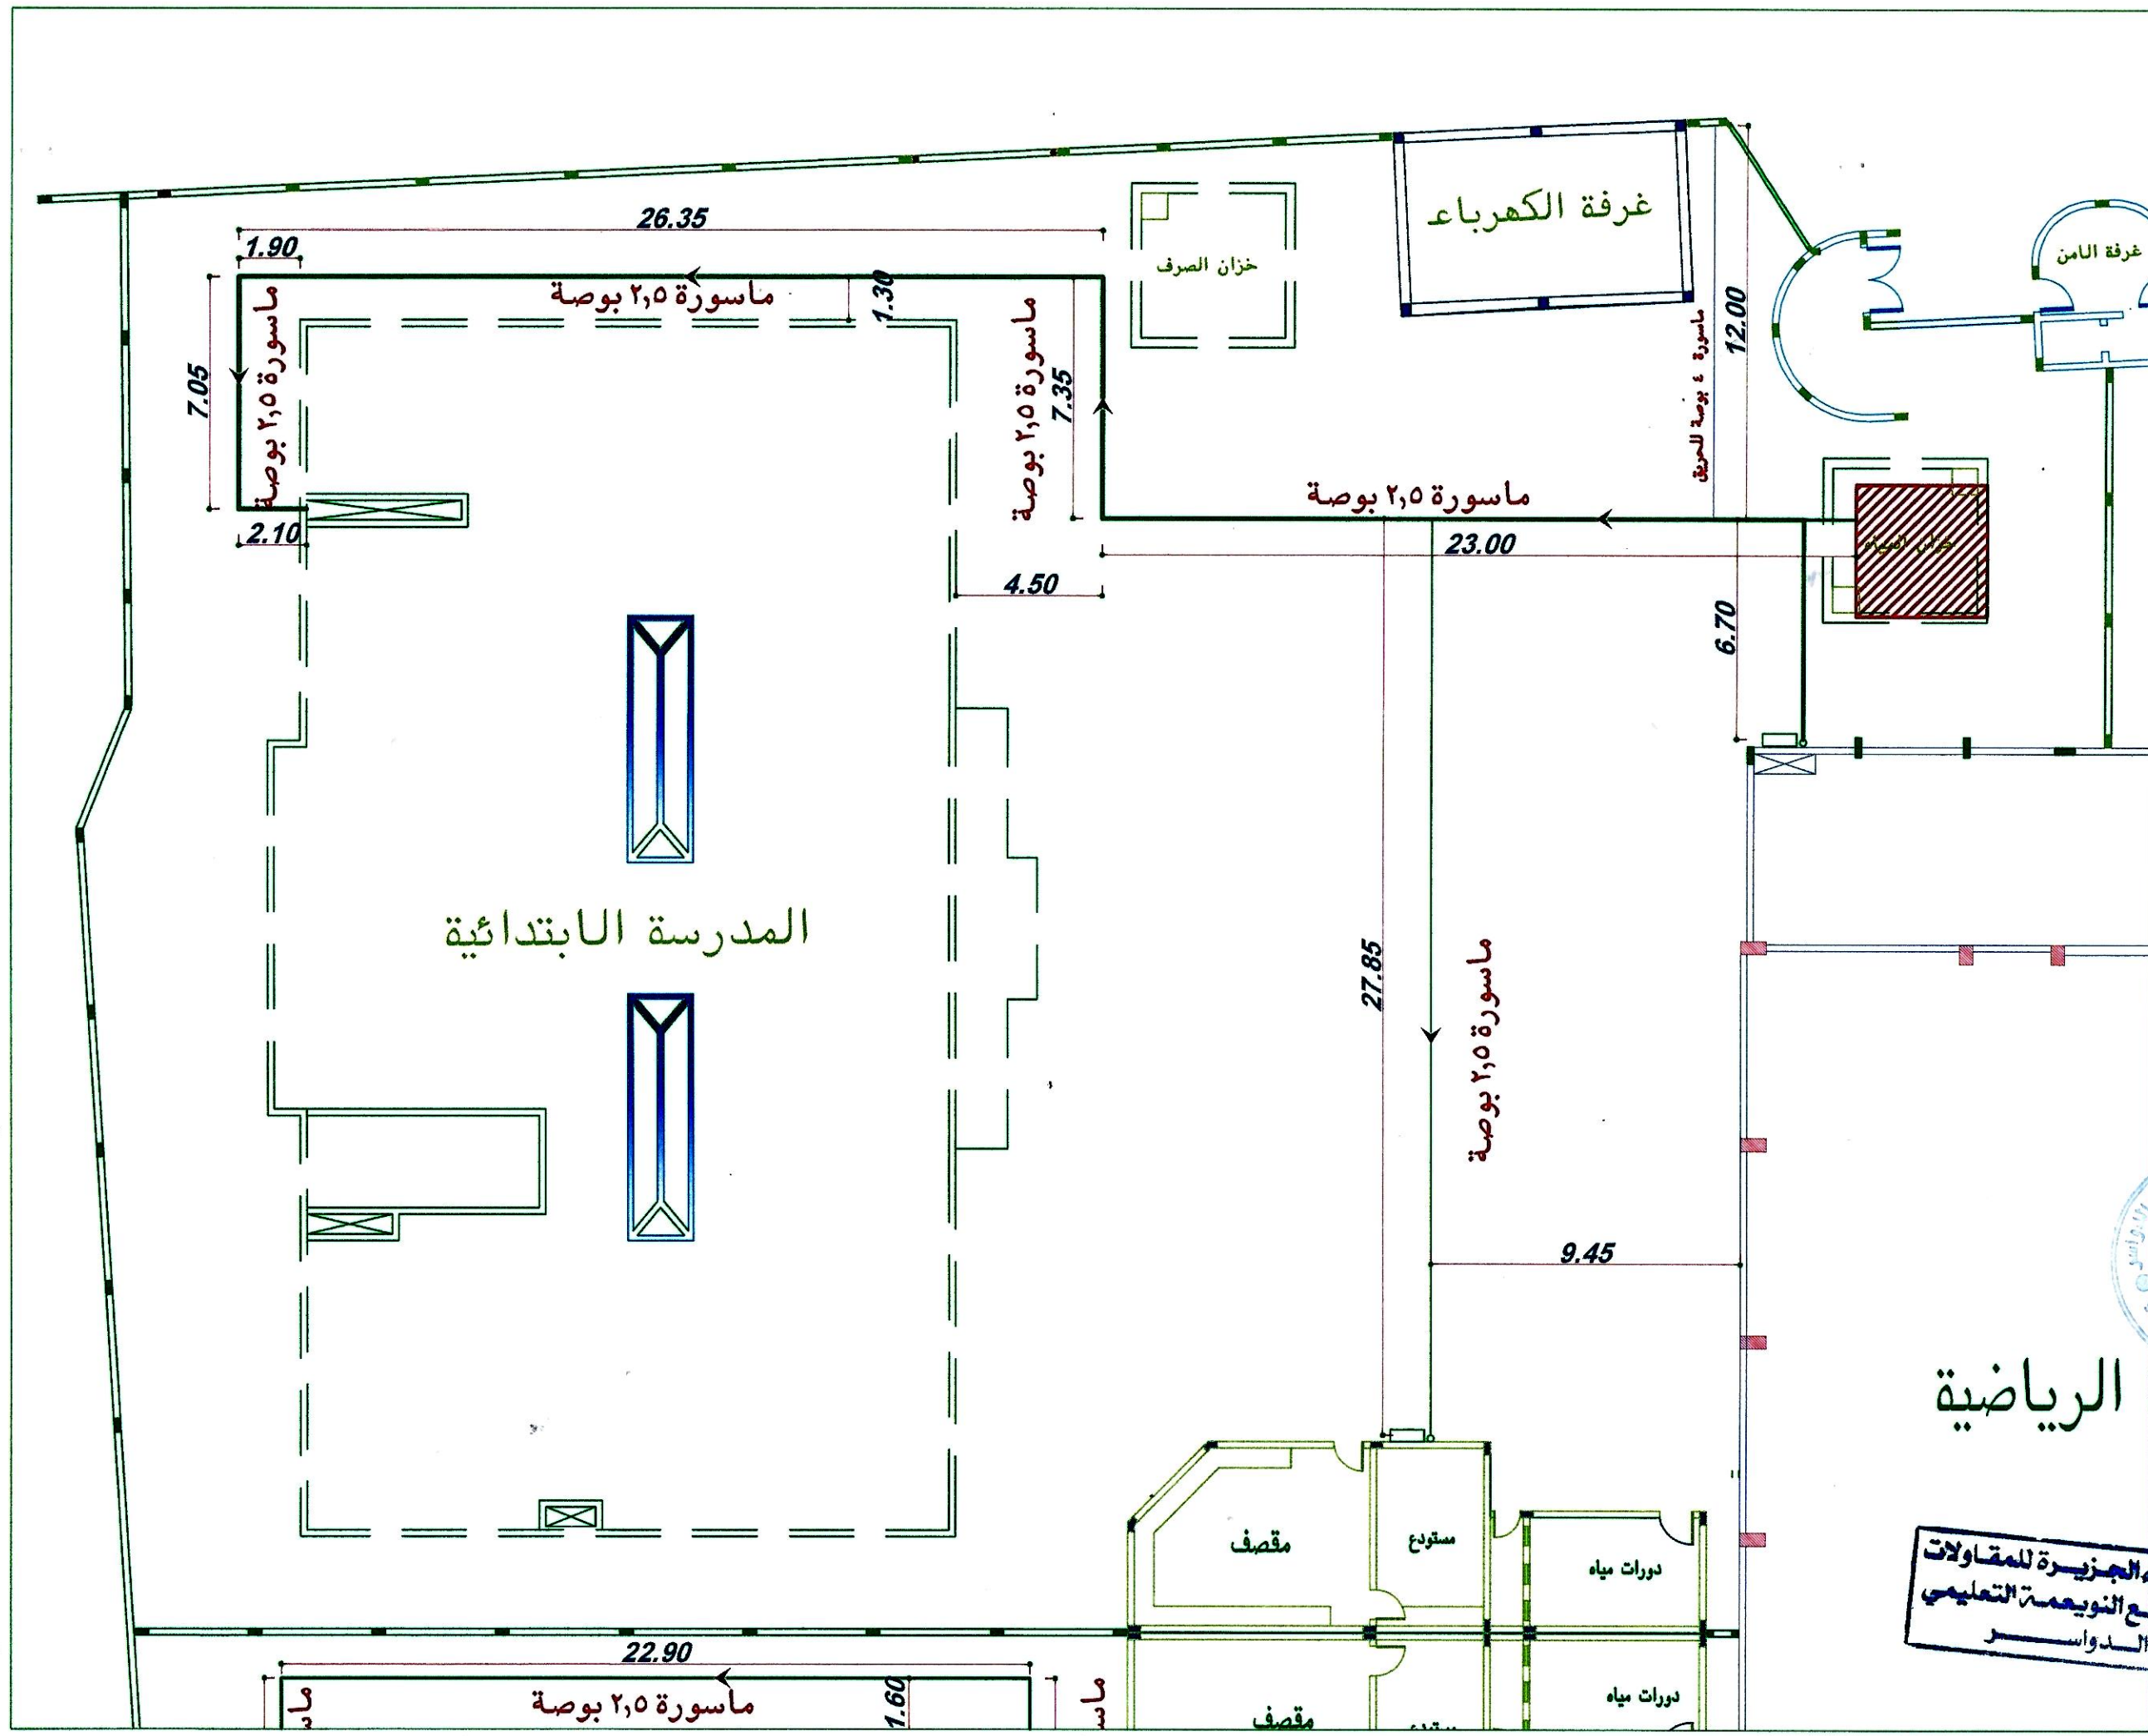

المملكة العربية السعودية




وزارة التربية والتعليم
MINISTRY OF EDUCATION
وكالة الوزارة للمباني

اسم المشروع	مجمع النويمة التعليمي للبنات
اسم اللوحة	تديدات الصرف بالموقع العام AS-BUILT DRAWING
رقم اللوحة	مقياس الرسم ١٠٠ / ١
التاريخ	٢٠٢٢-١١-١٩


- ☐ Saintry Manhole
- ☐ Gully trap
- Saintry Pipe 75 mm
- Saintry Pipe 110 mm
- Saintry Pipe 140 mm
- Saintry Pipe 160 mm
- Saintry Pipe 200 mm

شركة بناء الجزيرة للمقاولات
BENA AL-JAZEERAH CO

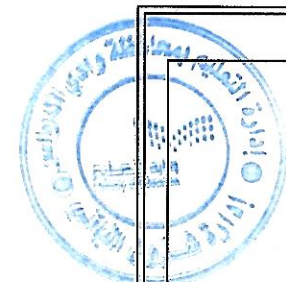

مدير شؤون المباني	مهندس / فهد عابد المدبر
التوقيع	

مهندس المقاول	مهندس / فهد عابد المدبر
مهندس الاستشاري	مهندس / فهد عابد المدبر
تقديم رقم	

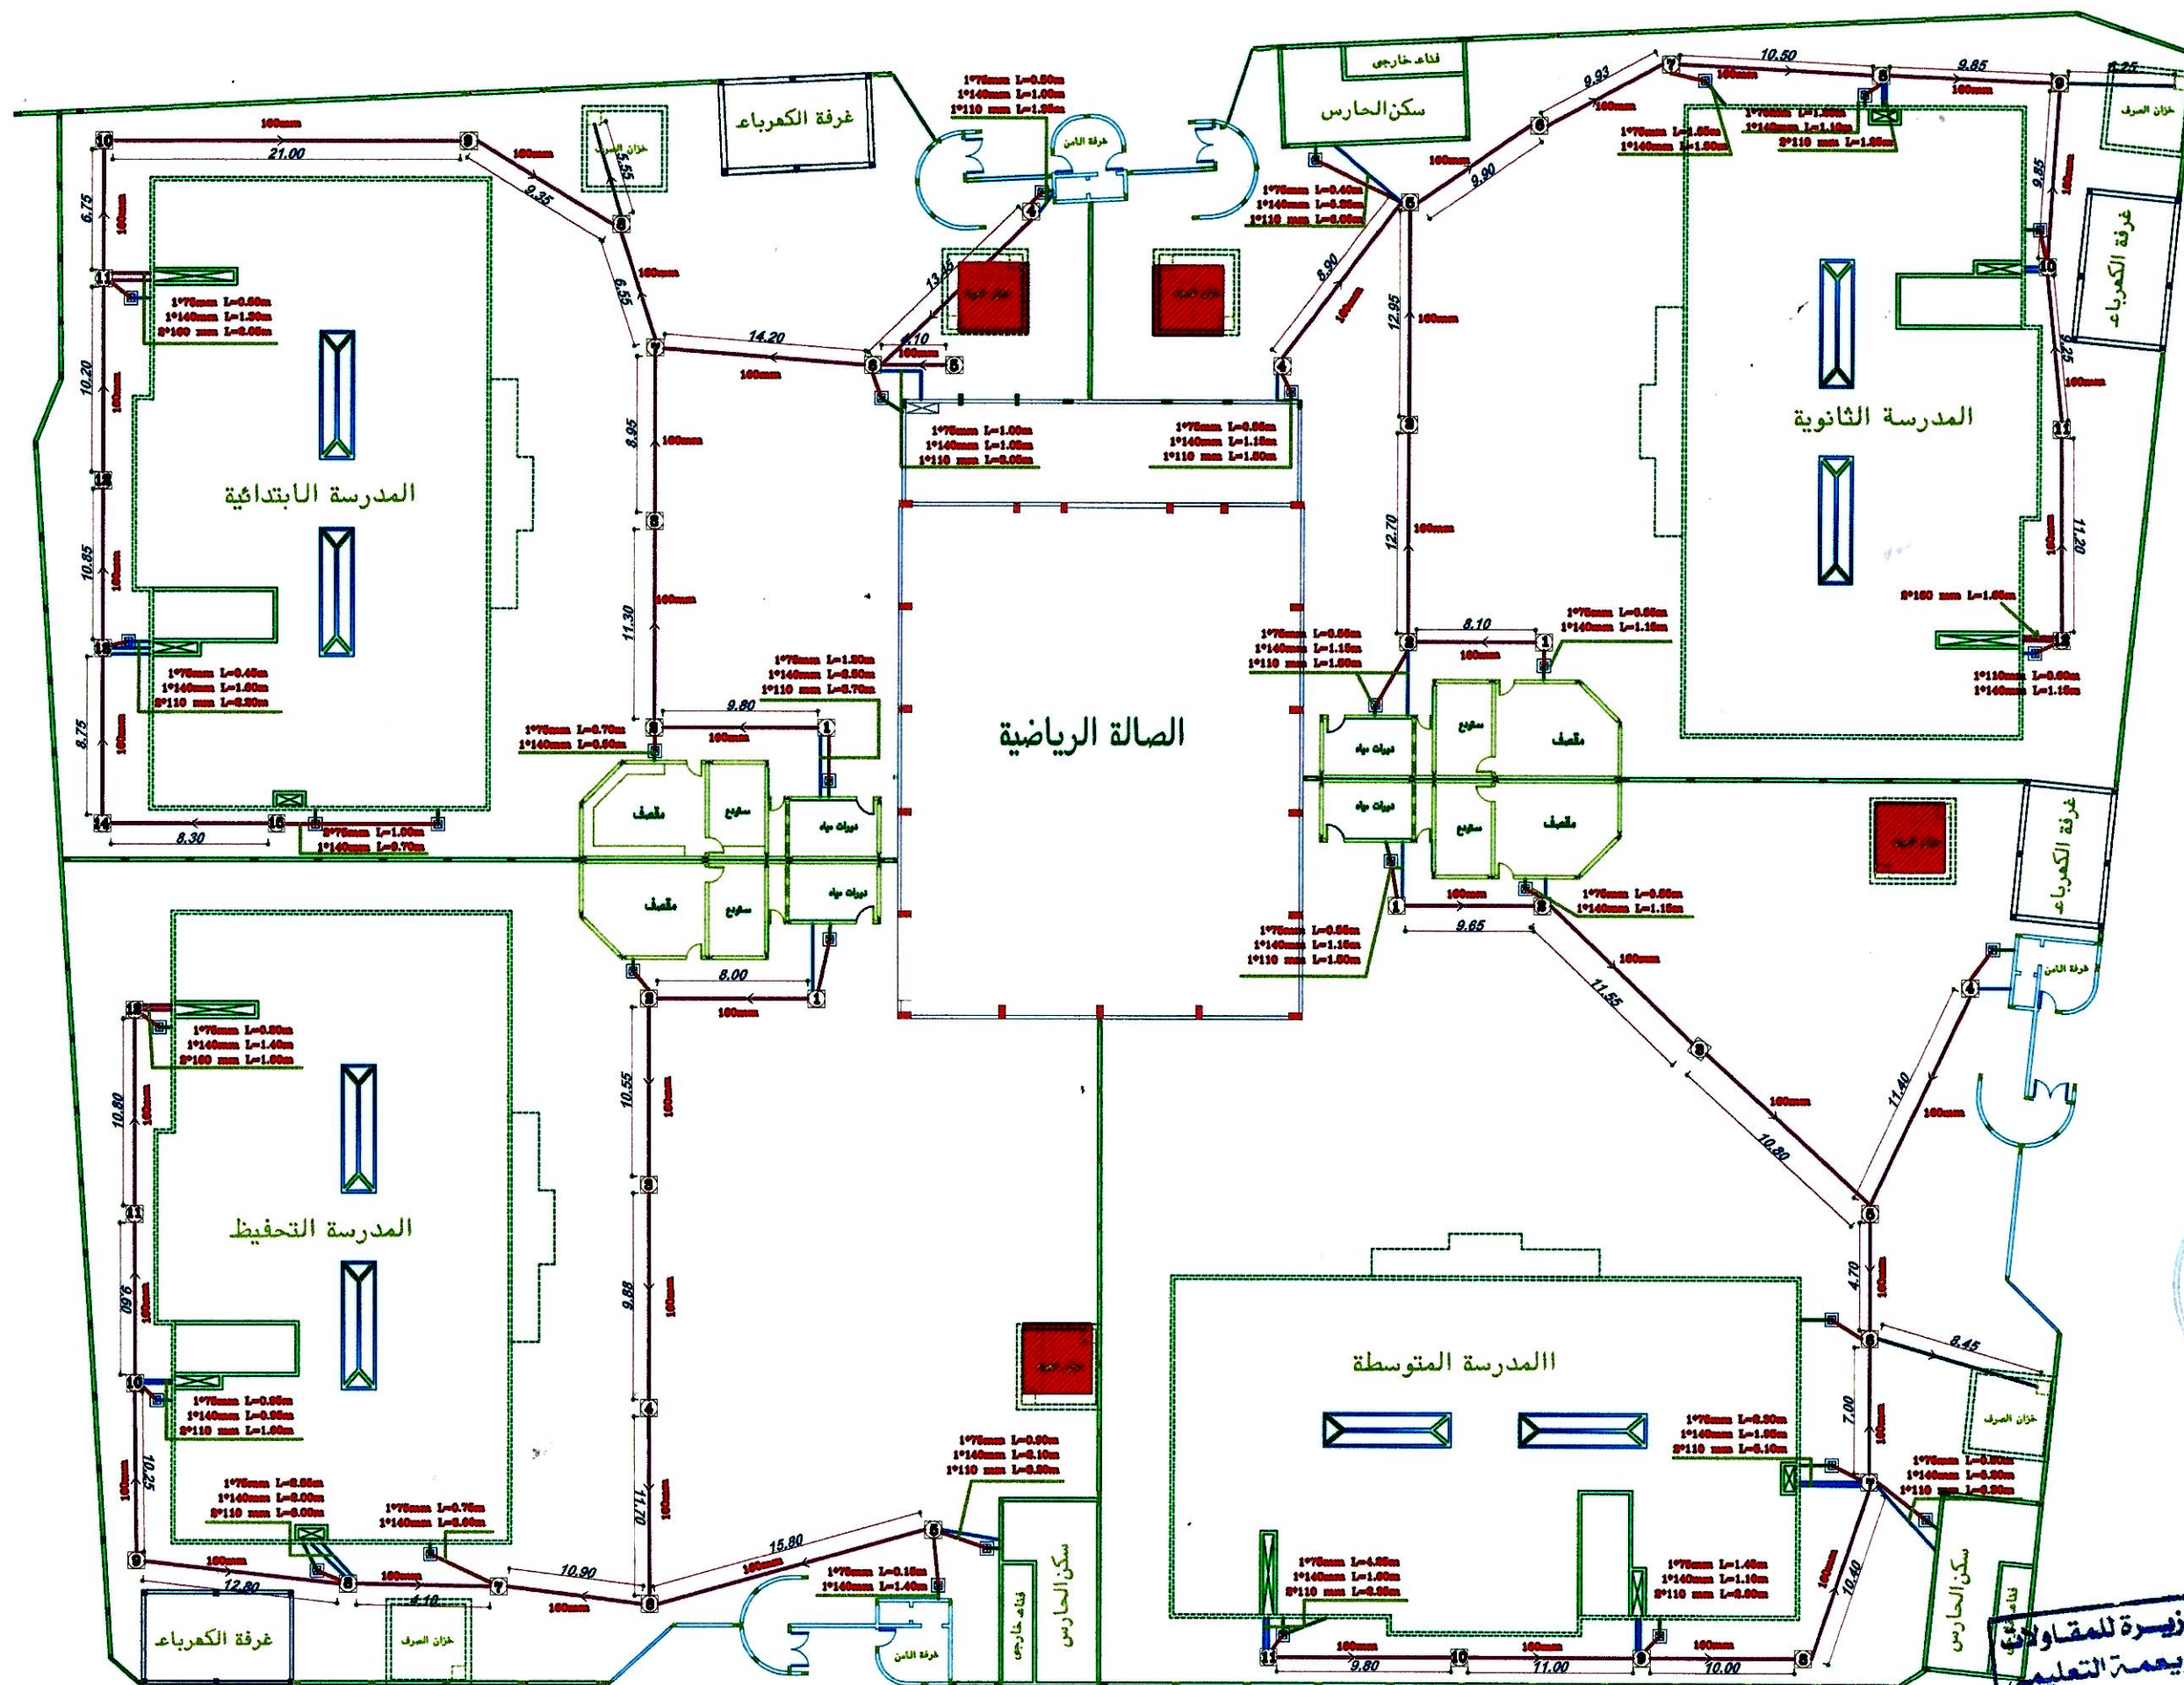

شركة بناء الجزيرة للمقاولات
مشروع مجمع النويمة التعليمي
فهد عابد المدبر

المملكة العربية السعودية




وزارة التربية والتعليم
MINISTRY OF EDUCATION
وكالة الوزارة للمباني

اسم المشروع	مجمع النويمة التعليمي للبنات
اسم اللوحة	تقديرات الصرف بالموقع العام AS-BUILT DRAWING
رقم اللوحة	المدرسة الابتدائية مقياس الرسم ١٠٠/١
التاريخ	٢٠٢٢-١١-١٩

☐ Sanitary Manhole
☒ Gully trap
Sanitary Pipe 75 mm
Sanitary Pipe 110 mm
Sanitary Pipe 140 mm
Sanitary Pipe 160 mm
Sanitary Pipe 200 mm

شركة بناء الجزيرة للمقاولات
BENA AL-JAZEERAH CO

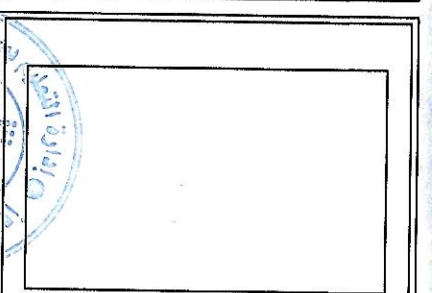

مدير شؤون المباني
مهندس / فهد عابد المدرع
التوقيع

مهندس المقاول	مهندس الاستشاري	تقديم رقم
شركة بناء الجزيرة للمقاولات شروع مجمع النويمة التعليمي وادي الدواسر		

الرياضية

